
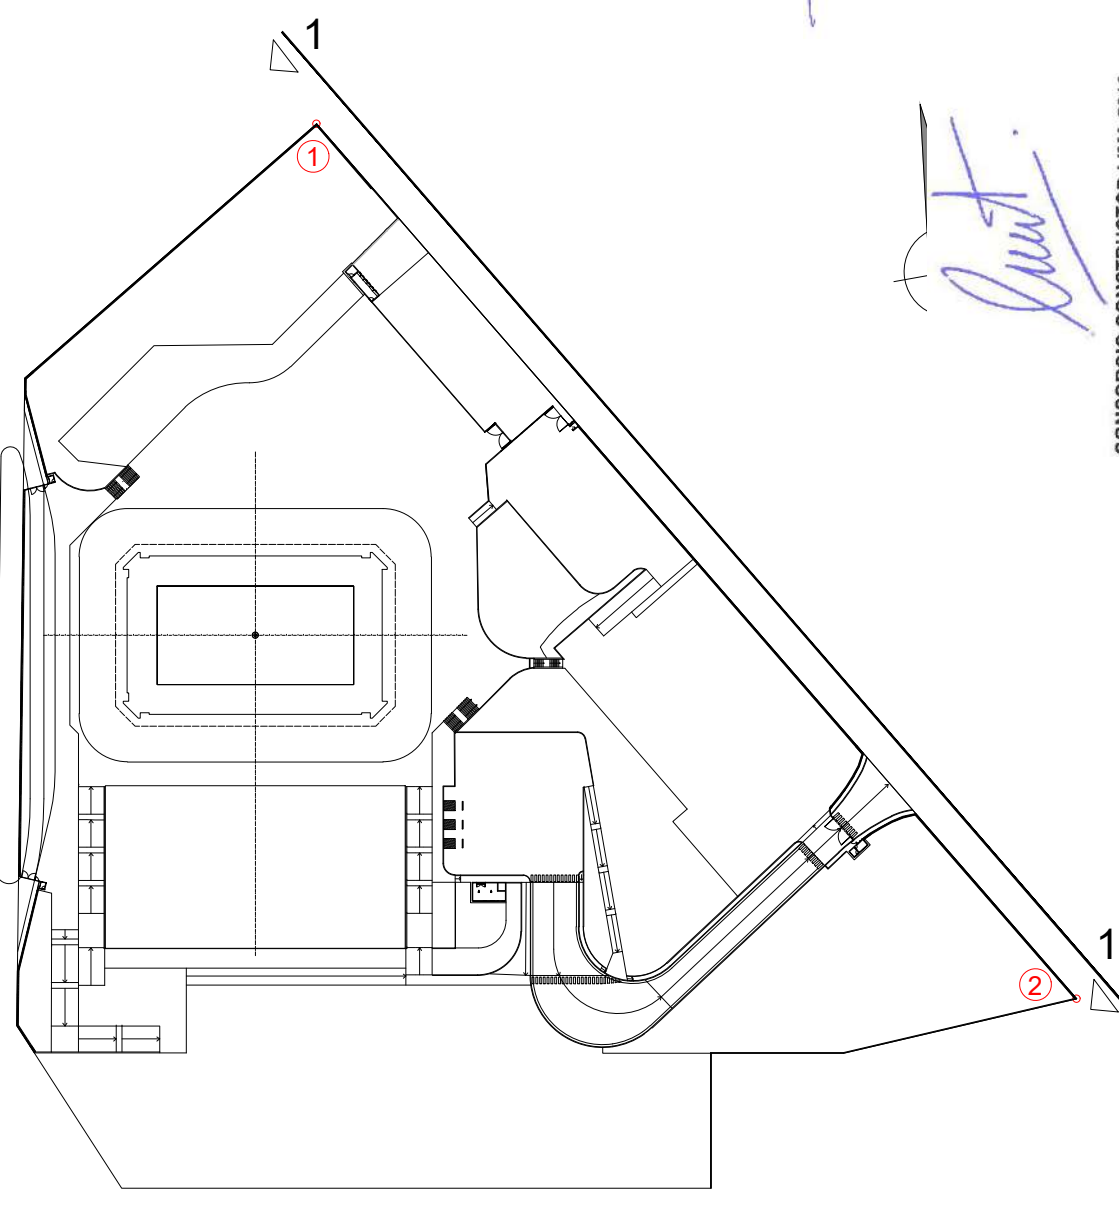
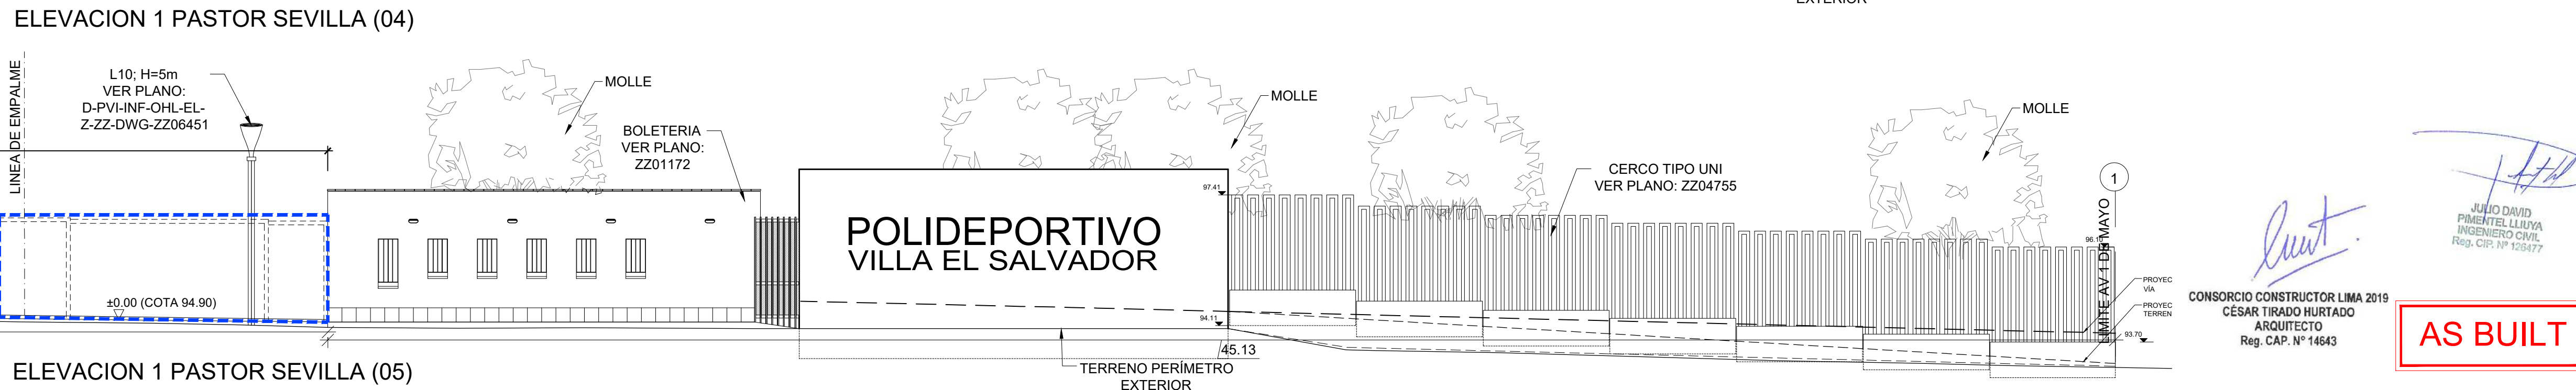
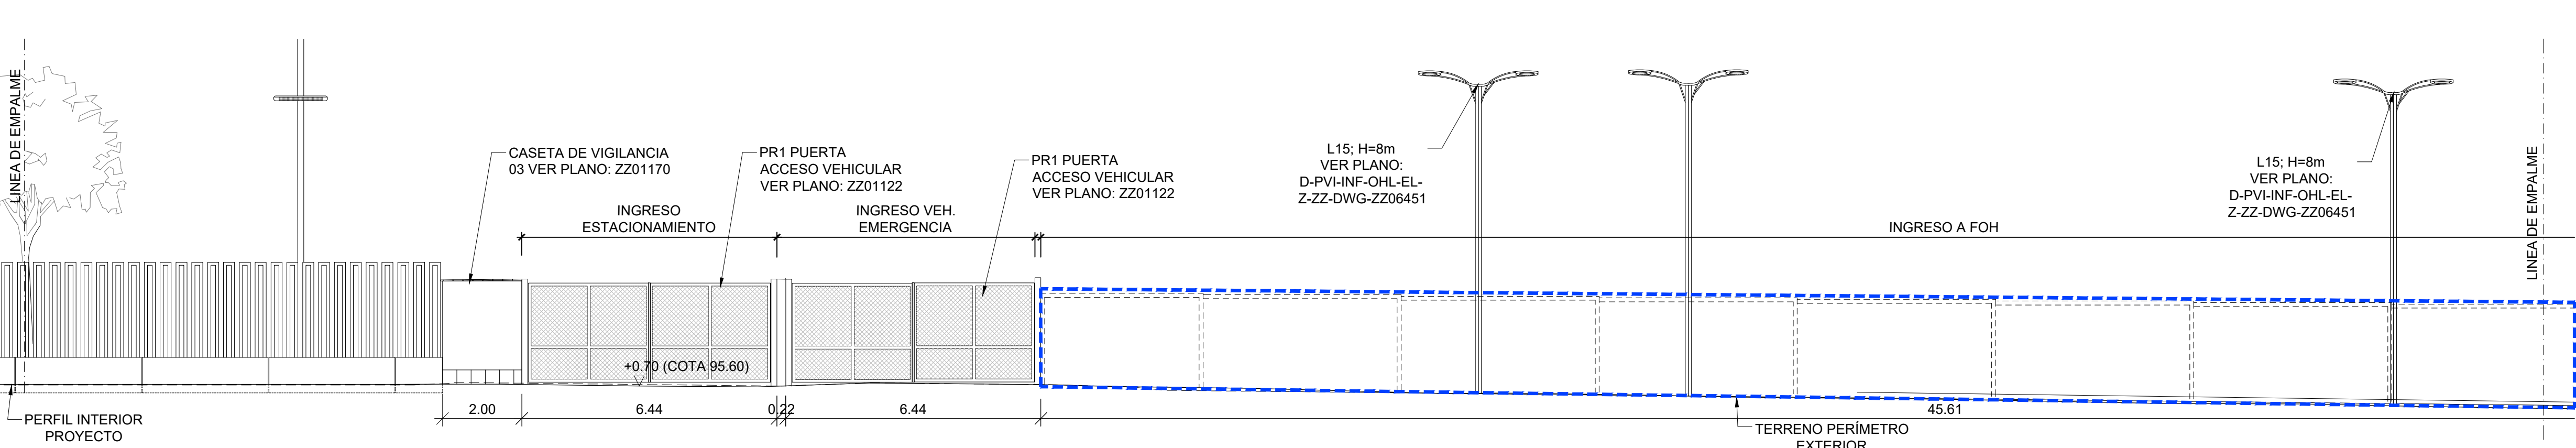
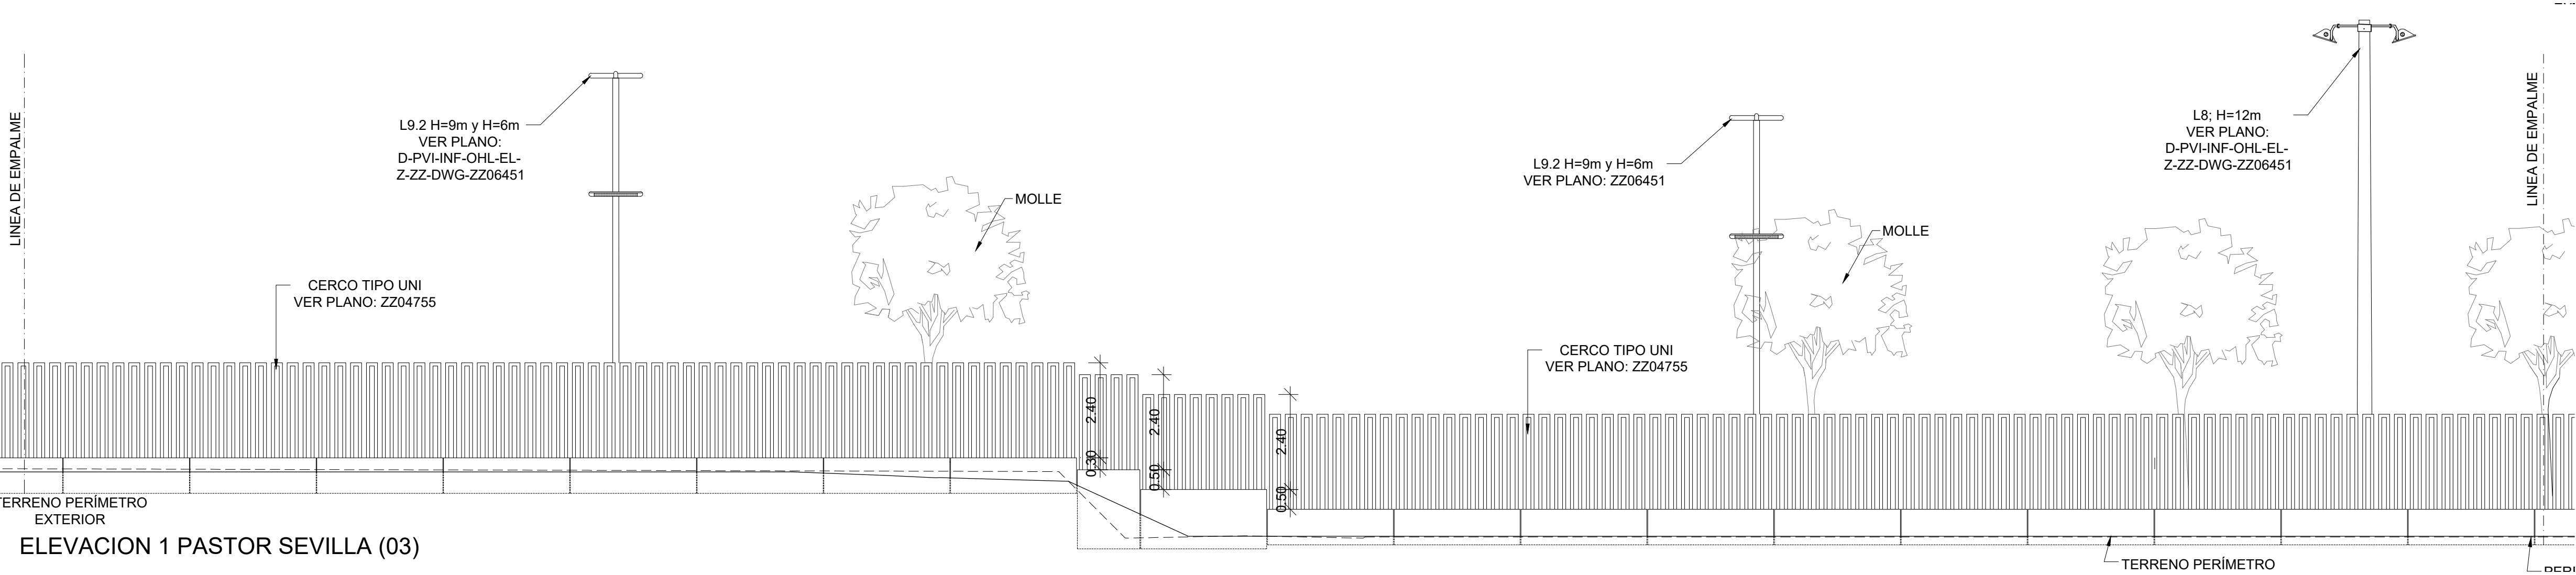
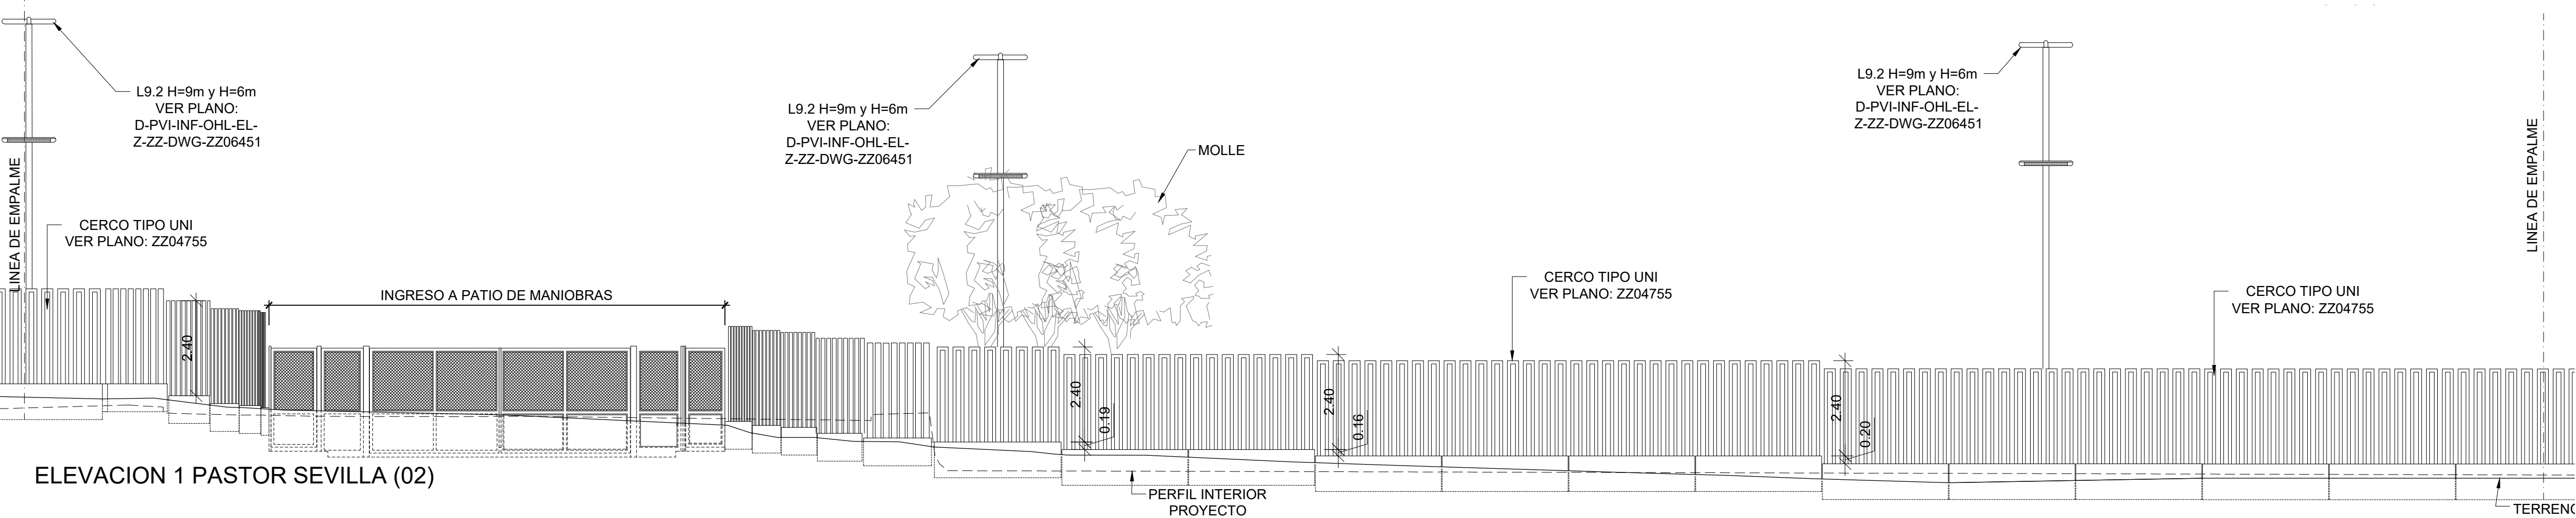



PLANOS POLIDEPORTIVO VILLA EL SALVADOR

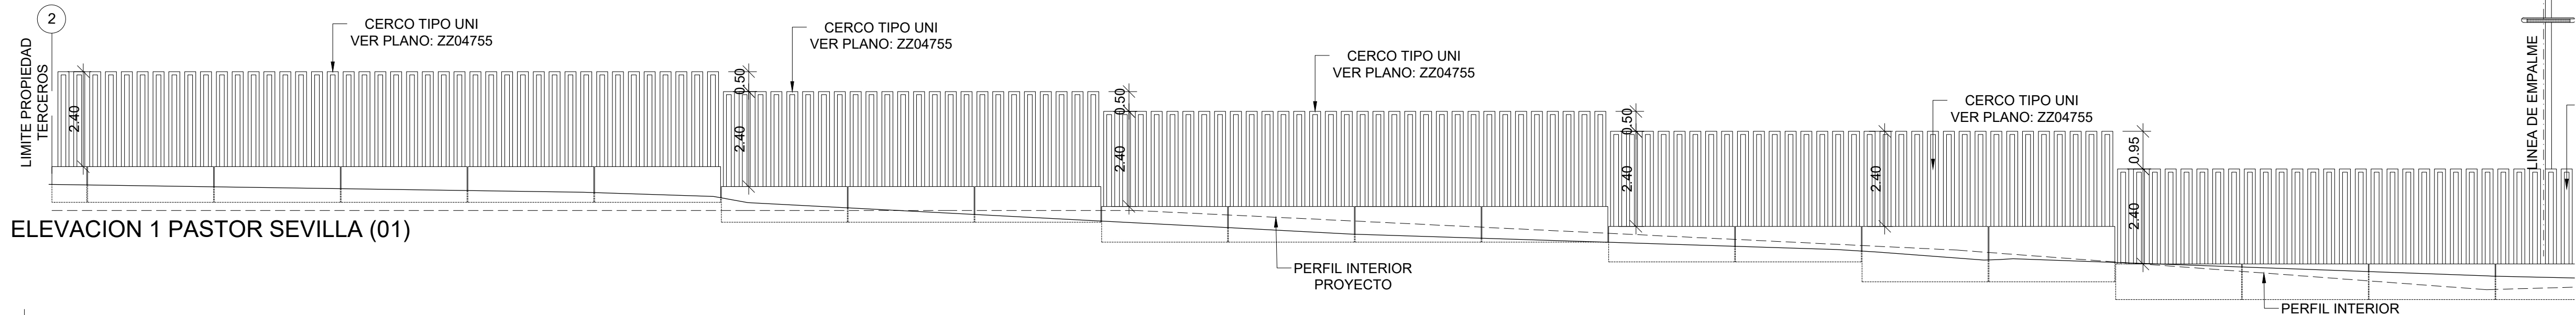

DELIMITACION ÁREA AFECTADA SITUACIONES EVENTO Y LEGADO

- NOTAS:
- 1) DIMENSIONES EN METROS.
 - 2) NIVEL 1. COTA RELATIVA ± 0.00 CORRESPONDE CON NIVEL ABSOLUTO +94.90
 - 3) NIVEL SÓTANO. COTA RELATIVA -4.00 CORRESPONDE CON COTA ABSOLUTA +90.90
 - 4) TIENE UN BOMBEO APROXIMADO DE 1% CON EL CUAL SE DETERMINÓ LAS COTAS DE LAS VEREDAS EXTERIORES, EN VISTO DE QUE ESTAS OBRAS SERÁN REALIZADAS POR LA MUNICIPALIDAD DE VILLA EL SALVADOR.
 - 5) LOS DETALLES DEL CERCO TIPO UNI ESTAN EN EL PLANO: D-PVI-INF-OHL-ST-Z-ZZ-DWG-ZZ04755.
 - 6) LA ELEVACIÓN DE LAS REJAS DEL ACCESO PEATONAL DEL ATRIO SE MUESTRAN EN EL PLANO ZZ09150
 - 7) LAS MEDIDAS Y NIVELES EN OBRA ESTÁN VERIFICADAS.
 - 8) LOS CERCOS EXISTENTES TIPO UNI SE RETIRARON Y SE REEMPLAZARON POR CERCOS NUEVOS.
 - 9) LOS NIVELES DEFINITIVOS ESTAN EN LOS INFORMES DE MOVIMIENTO DE TIERRAS Y LOS PLANOS REFERIDOS EN DICHO INFORME: ZZ04040, ZZ04043
 - 10) VER DESARROLLO DE CERCO UNI EN LÁMINAS ZZ04885, ZZ04886@ZZ04889 Y ZZ04891@ZZ04894, Y DETALLES EN LÁMINA ZZ04755

TIPOLOGÍA DE LUMINARIAS	
- L8 (h=12.00m)	LUMINARIA EN ESTACIONAMIENTOS
- L9.2 (h=9.00m)	LUMINARIA PERIMETRAL EXTERIOR
- L9.2 (h=6.00m)	LUMINARIA PERIMETRAL INTERIOR

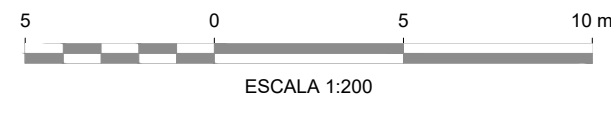

20	15/05/19	ASBUILT	
R1	21/12/18	ACEPTADO PARA CONSTRUCCION	
R0	26/11/18	ACEPTADO PARA CONSTRUCCION	
RC	24/10/18	EMITIDO PARA APROBACION	Dibujo: MPO
RB	05/10/18	EMITIDO PARA APROBACION	Revisión: CTI
RA	21/09/18	EMISION PARA REVISION	Aprobación: HCA
Revisión	Fecha	Descripción	Presentación: JPI

POLIDEPORTIVO VILLA EL SALVADOR
CREACION DEL SERVICIO DE ALTA COMPETENCIA DE GIMNASIA EN EL PARQUE ZONAL 26, DISTRITO DE VILLA EL SALVADOR. PROVINCIA Y REGION LIMA


Plano:

PLANOS DE ARQUITECTURA
PLANOS DE ZONAS EXTERIORES
ELEVACIONES (01)



Especialidad:	ARQUITECTURA	
Uso:	GENERAL	Escala: A1_1:200
Zona:	GENERAL	Fecha: MAY - 2019
Código de plano:		Rev.:
D-PVI-INF-OHL-AR-Z-ZZ-DWG-ZZ01142		20

CONSORCIO CONSTRUCTOR LIMA 2019
CÉSAR TIRADO HURTADO
ARQUITECTO
Reg. CAP. N° 14643

AS BUILT

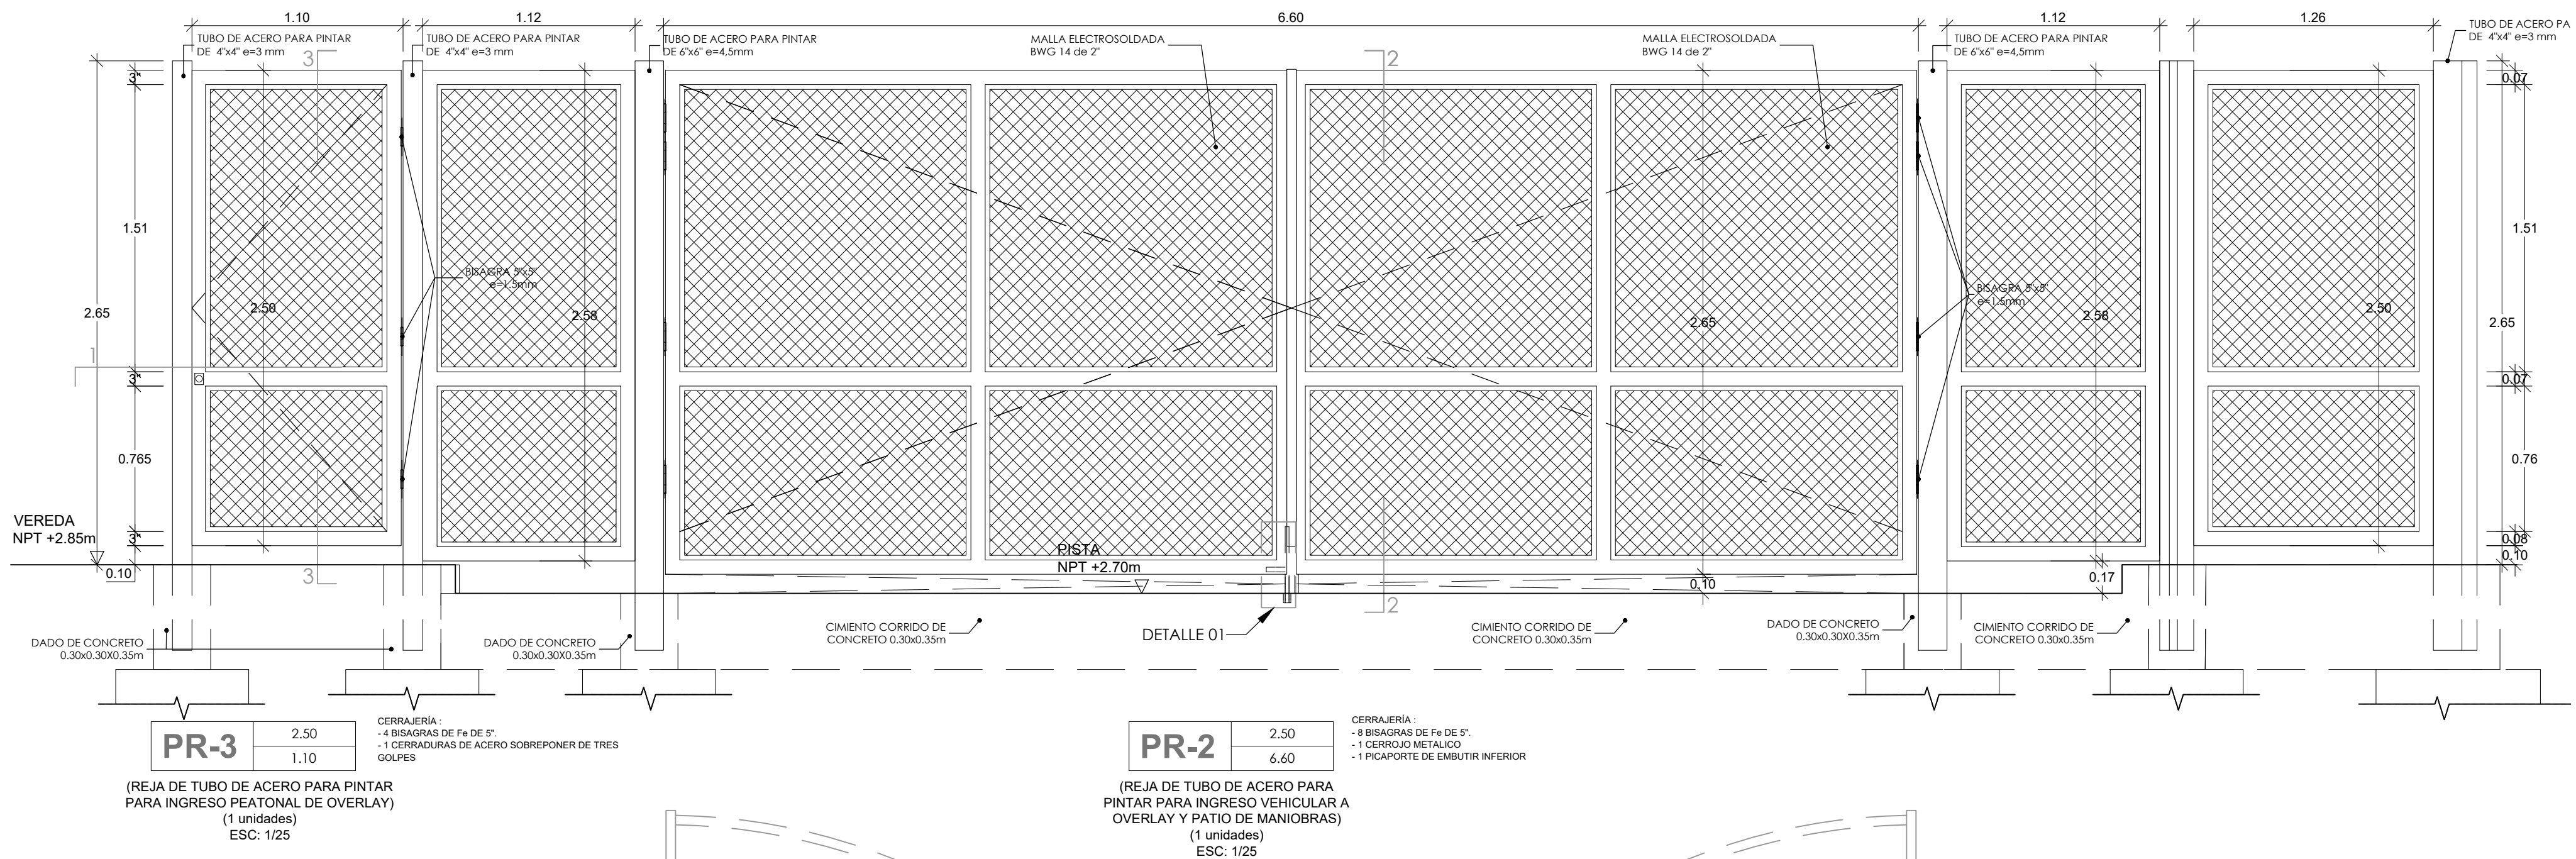


SECCIÓN 2-2 PR-2. e: 1/5

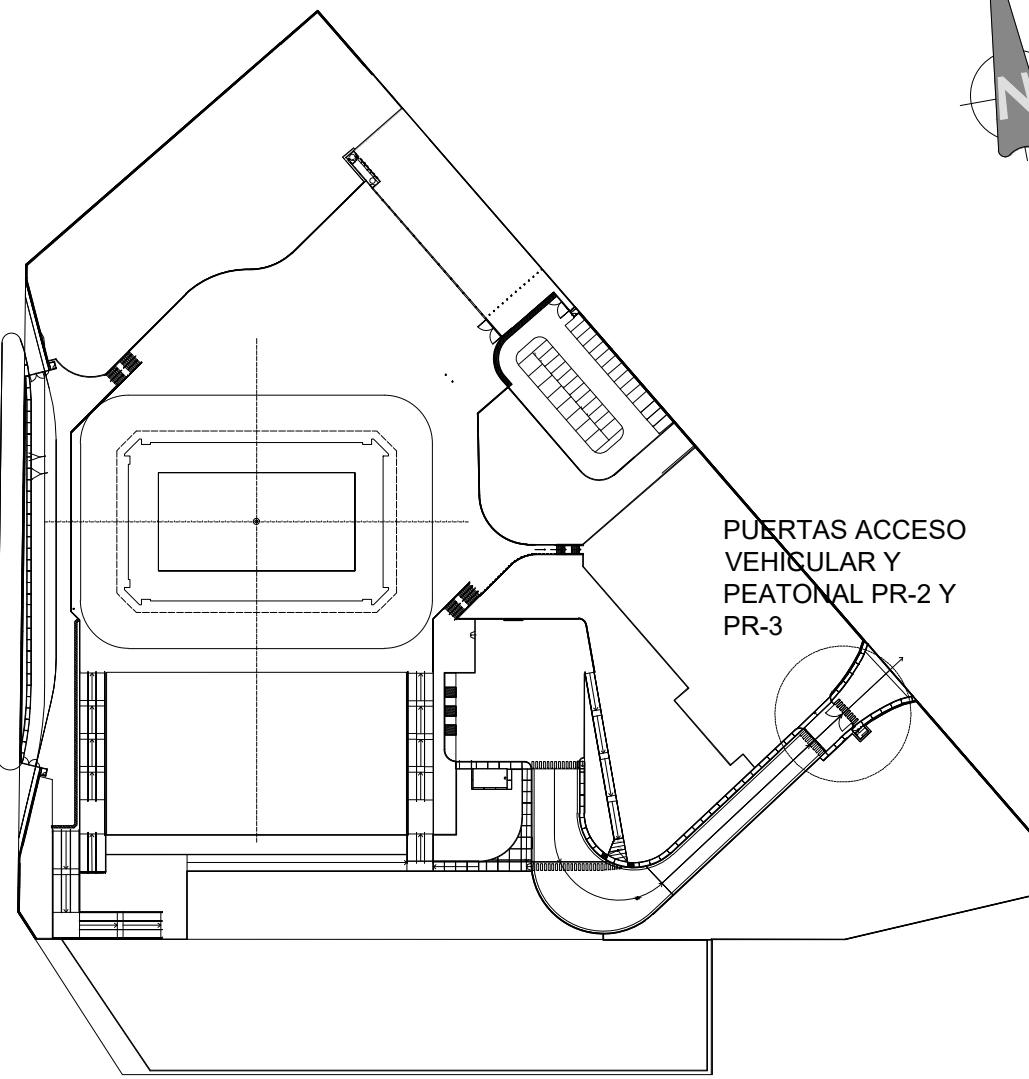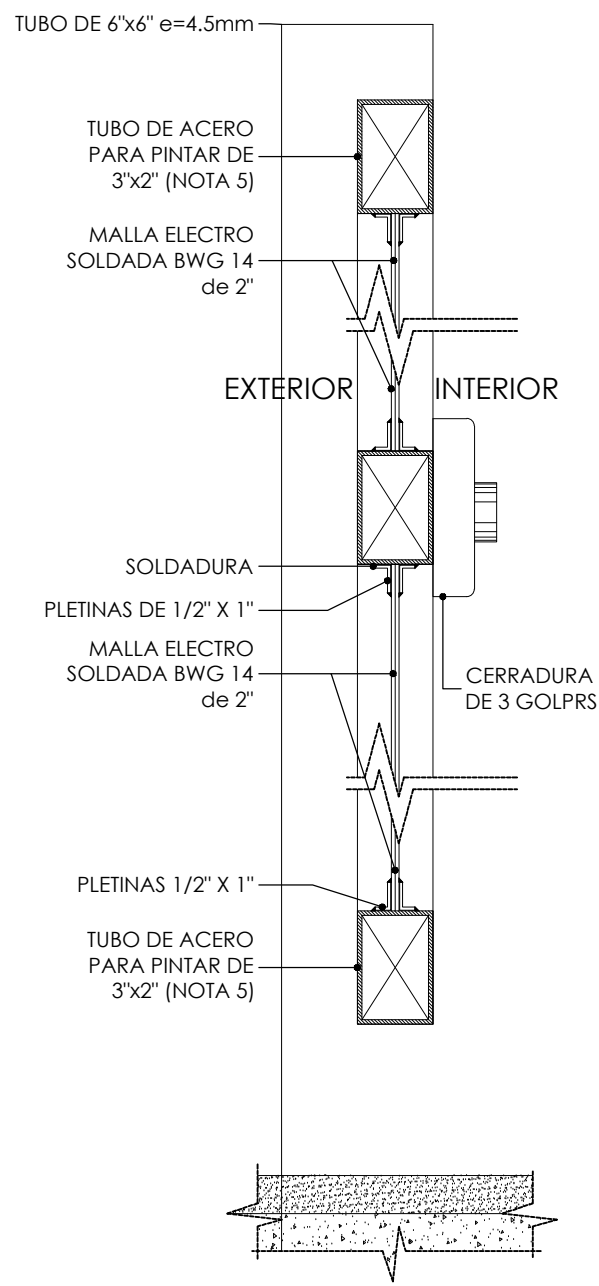


NOTAS:


- 1) DIMENSIONES EN METROS.
- 2) NIVEL 1. COTA RELATIVA ± 0.00 CORRESPONDE CON NIVEL ABSOLUTO +94.90
- 3) NIVEL SÓTANO. COTA RELATIVA -4.00 CORRESPONDE CON COTA ABSOLUTA +90.90
- 4) TODOS LOS DETALLES ESTAN EN LA LAMINA D-PVI-INF-OHL-AR-Z-ZZ-DWG-ZZ01154.
- 5) TUBO DE ACERO PINTADO CON 2 MANOS DE ZINCROMATO Y PINTURA ESMALTE MARINO COLOR RAL 3004
- 6) TODOS LOS PERFILES DE ACERO PARA COLUMNAS INCLUIRÁN TAPA SUPERIOR DE CIERRE.

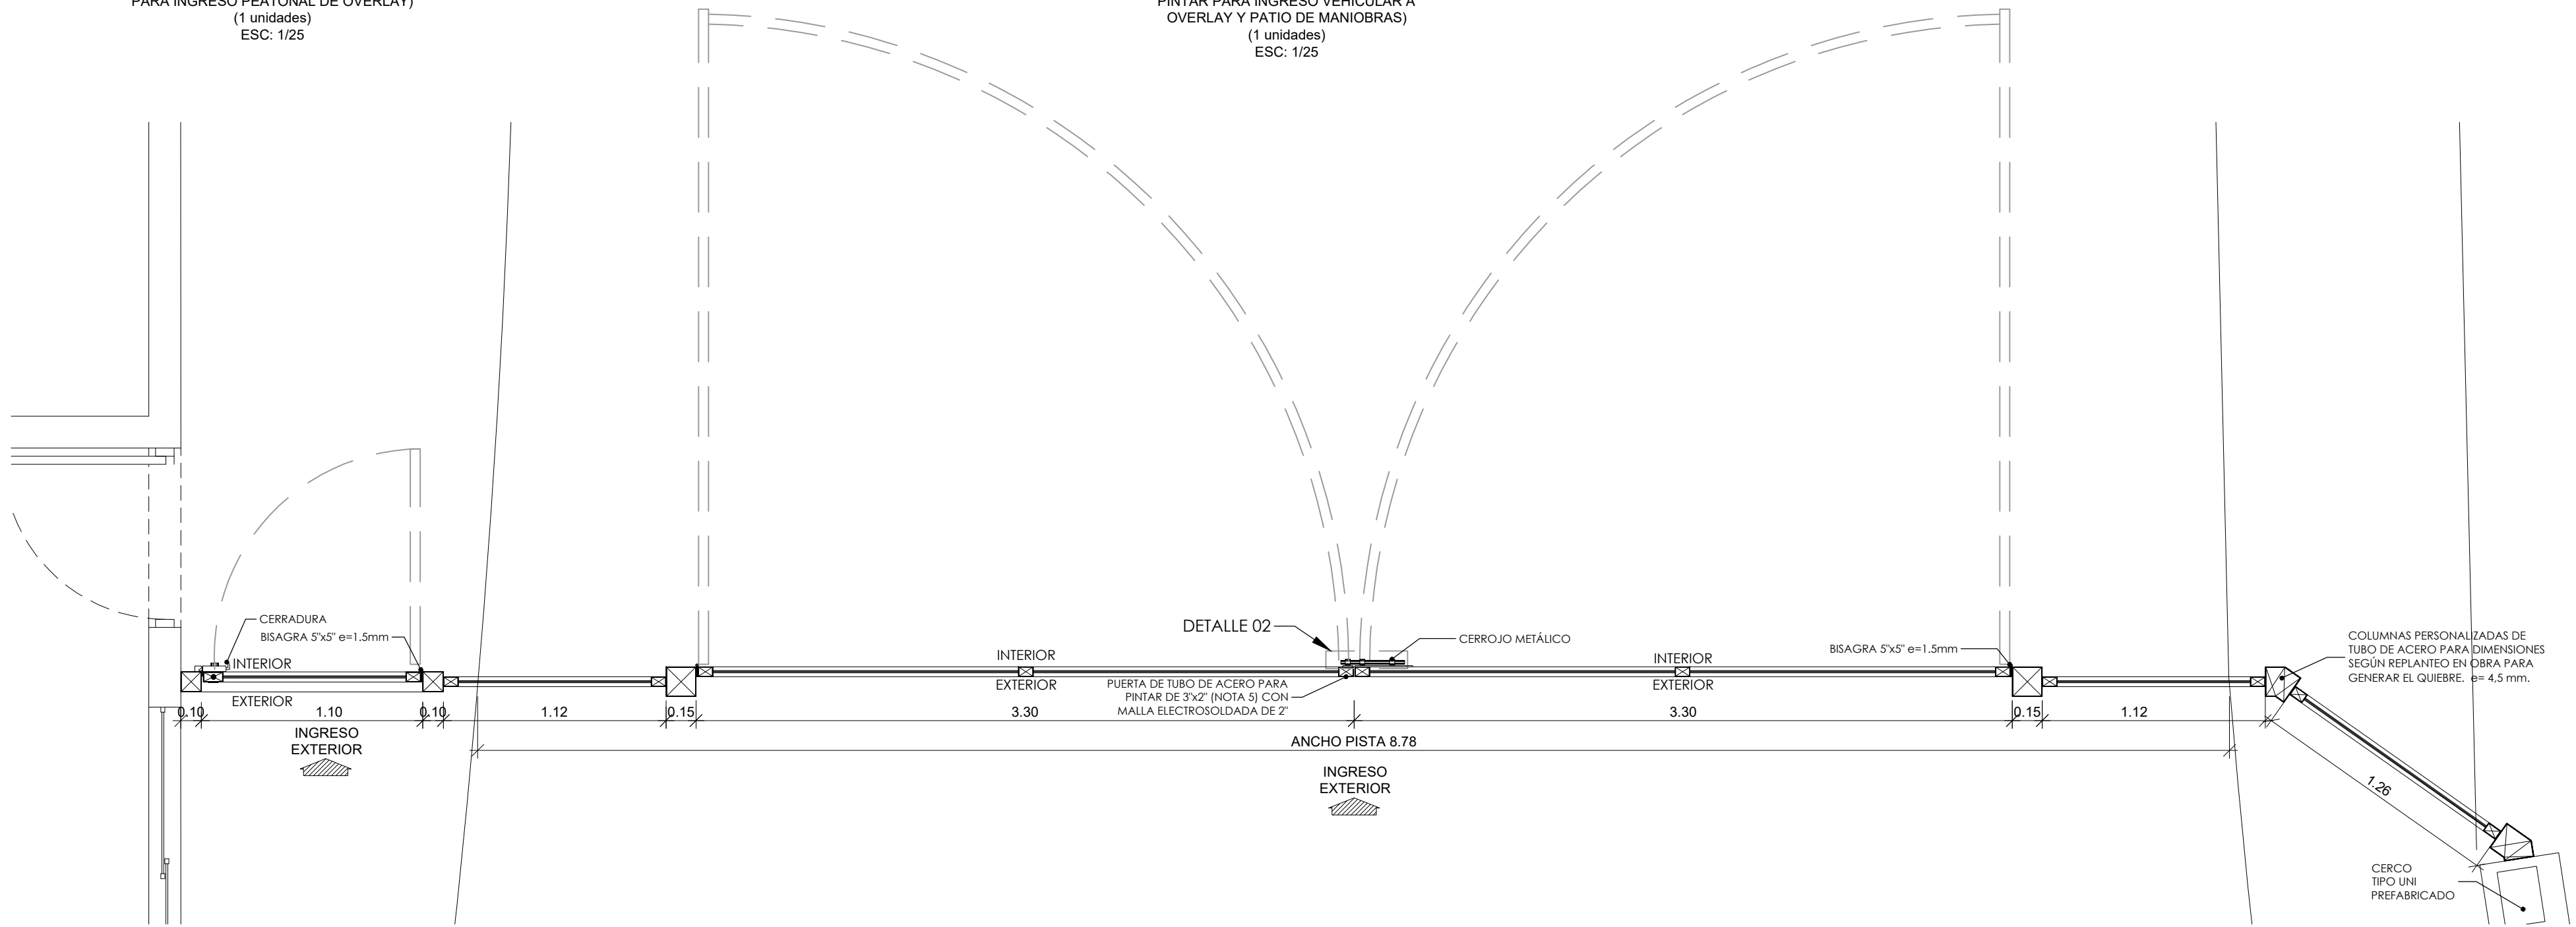


SECCION 3-3 PR-3. e: 1/5

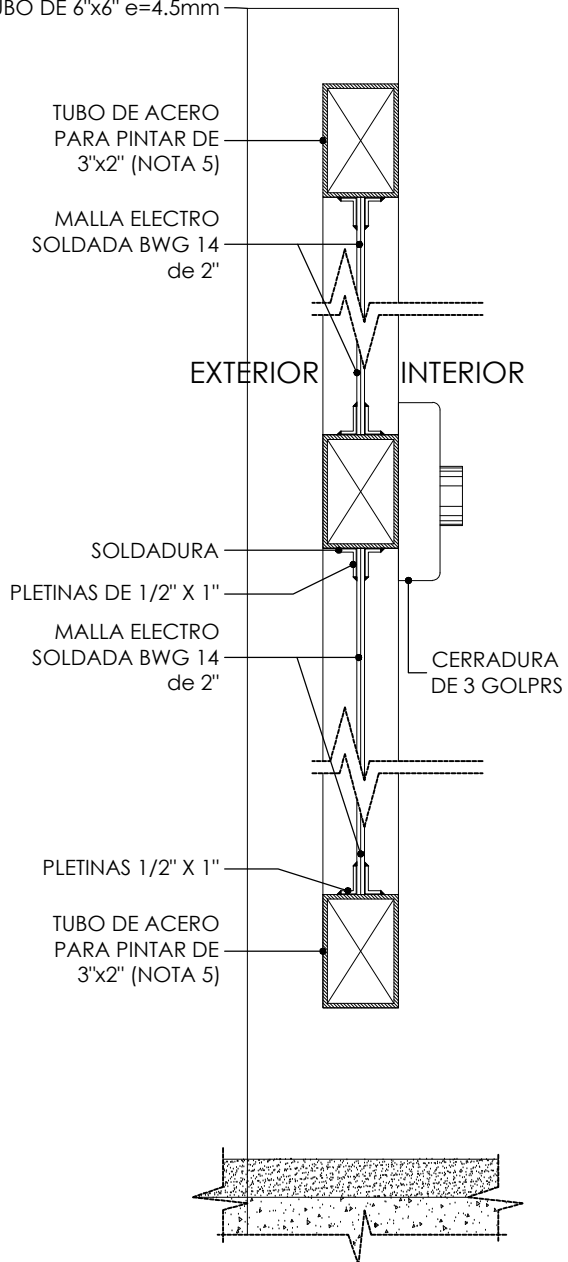


DETALLE DE COLUMNA PERSONALIZADA ESC:1/5

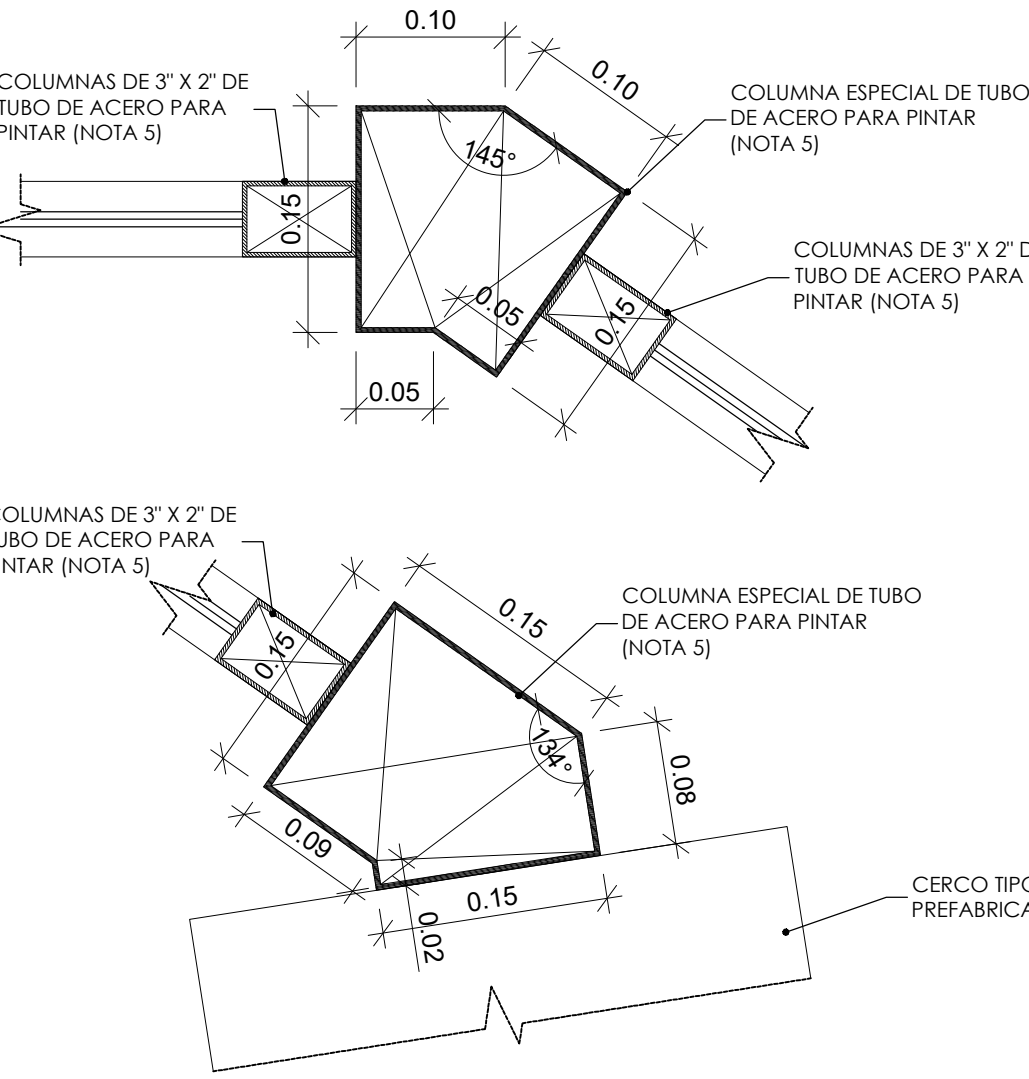


SECCION 1-1 PR-2. e: 1/5

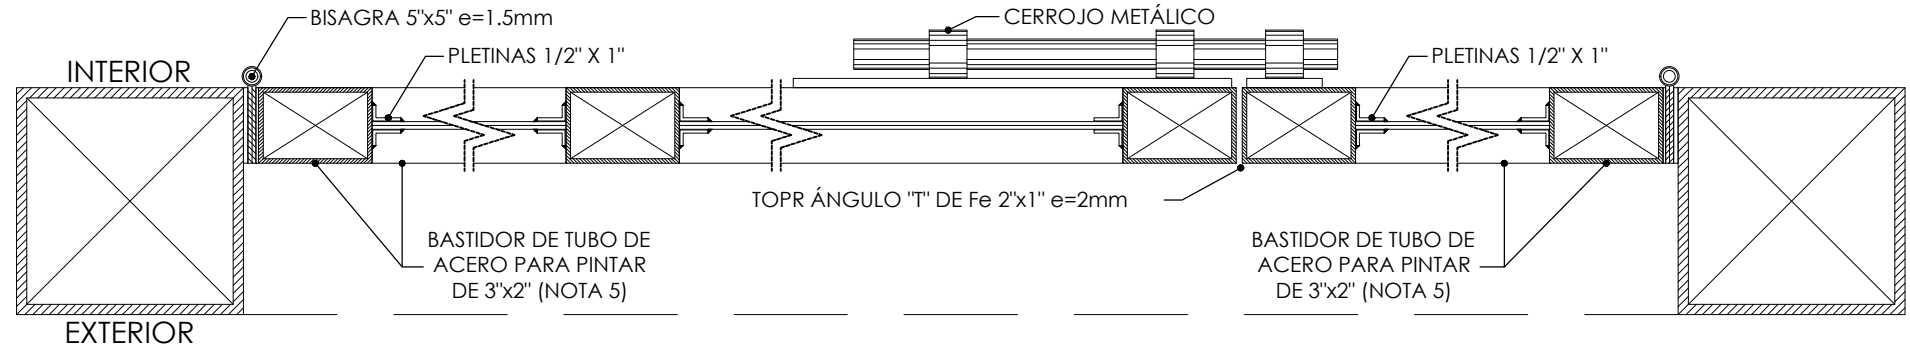


SECCION 1-1 PR-3. e: 1/5

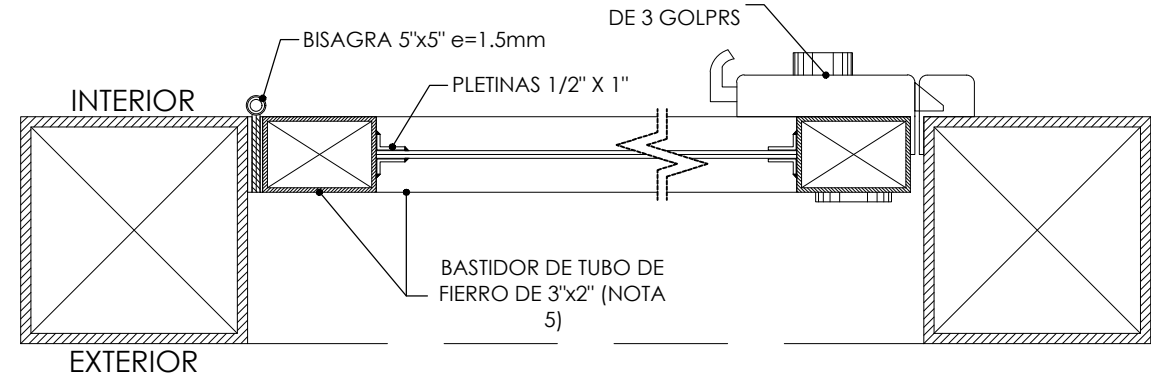


DET 01: PICAPORTE A PISO ESC:1/5

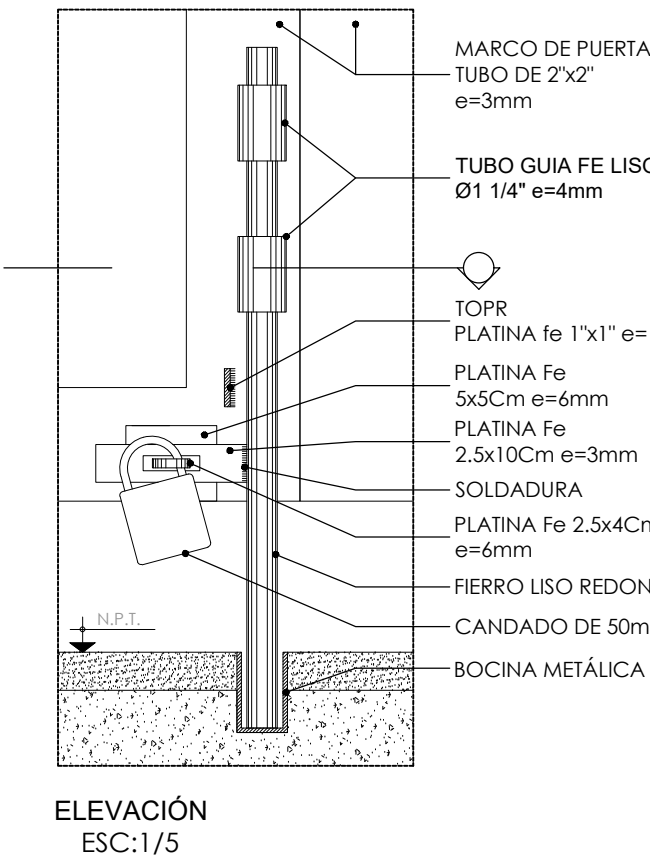

DETALLE ANCLAJE A DADO ESC:1/20

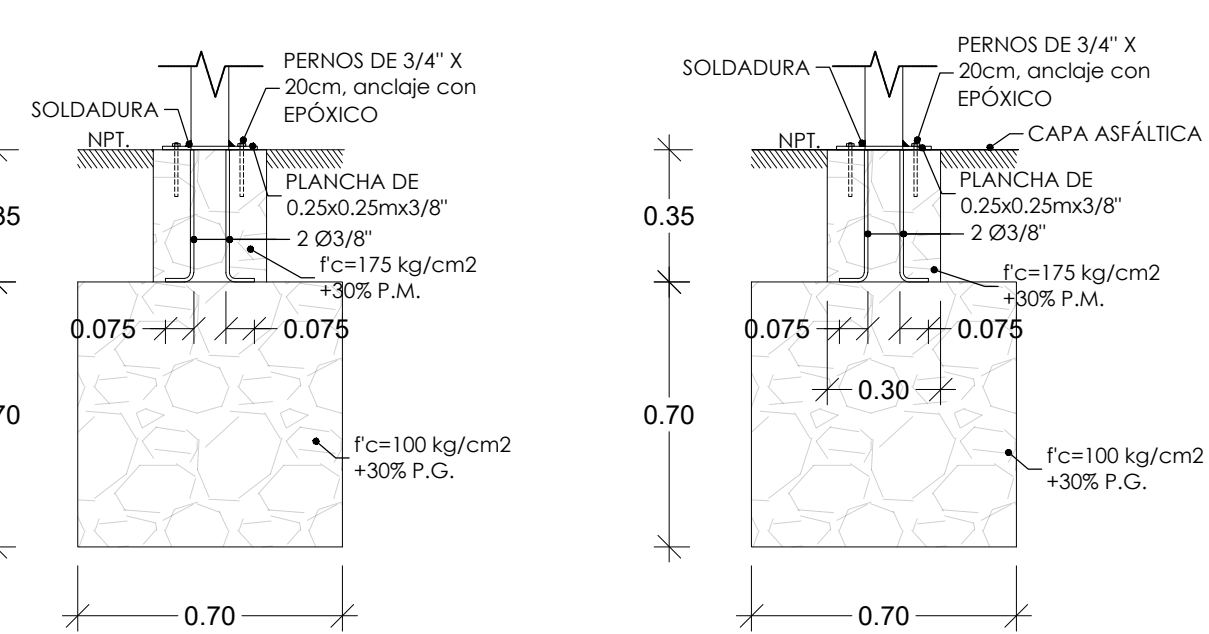

DET 02: CERROJO METÁLICO ESC:1/5

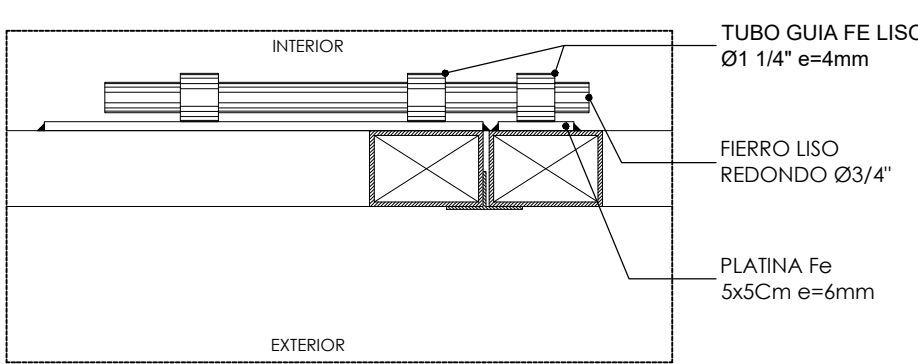

JULIO DAVID
PIMENTEL LLUYA
INGENIERO CIVIL
Reg. CIP. N° 1258477

Cesar Tirado Hurtado
ARQUITECTO
Reg. CAP. N° 14643

AS BUILT



21	12/06/19	AS BUILT	
20	15/05/19	AS BUILT	
R1	21/12/18	ACEPTADO PARA CONSTRUCCION	
R0	26/11/18	ACEPTADO PARA CONSTRUCCION	
RC	24/10/18	EMITIDO PARA APROBACIÓN	Dibujo: MPO
RB	05/10/18	EMITIDO PARA APROBACION	Revisión: CTI
RA	21/09/18	EMISION PARA REVISION	Aprobación: HCA
Revisión	Fecha	Descripción	Presentación: JPI




POLIDEPORTIVO VILLA EL SALVADOR
CREACIÓN DEL SERVICIO DE ALTA COMPETENCIA DE GIMNASIA EN EL PARQUE ZONAL 26, DISTRITO DE VILLA EL SALVADOR, PROVINCIA Y REGION LIMA


Plano: **PLANOS DE ARQUITECTURA
PLANOS DE ZONAS EXTERIORES
CARPINTERIAS EXTERIORES (02)**

Especialidad:	ARQUITECTURA	
Uso:	GENERAL	Escala: A1_VARIOS
Zona:	GENERAL	Fecha: JUN - 2019
Código de plano:	D-PVI-INF-OHL-AR-Z-ZZ-DWG-ZZ01153	Rev.: 21



INGRESO VEHICULAR CASETA 01 (PUERTA PR-3 Y PR-4) ESC: 1/25

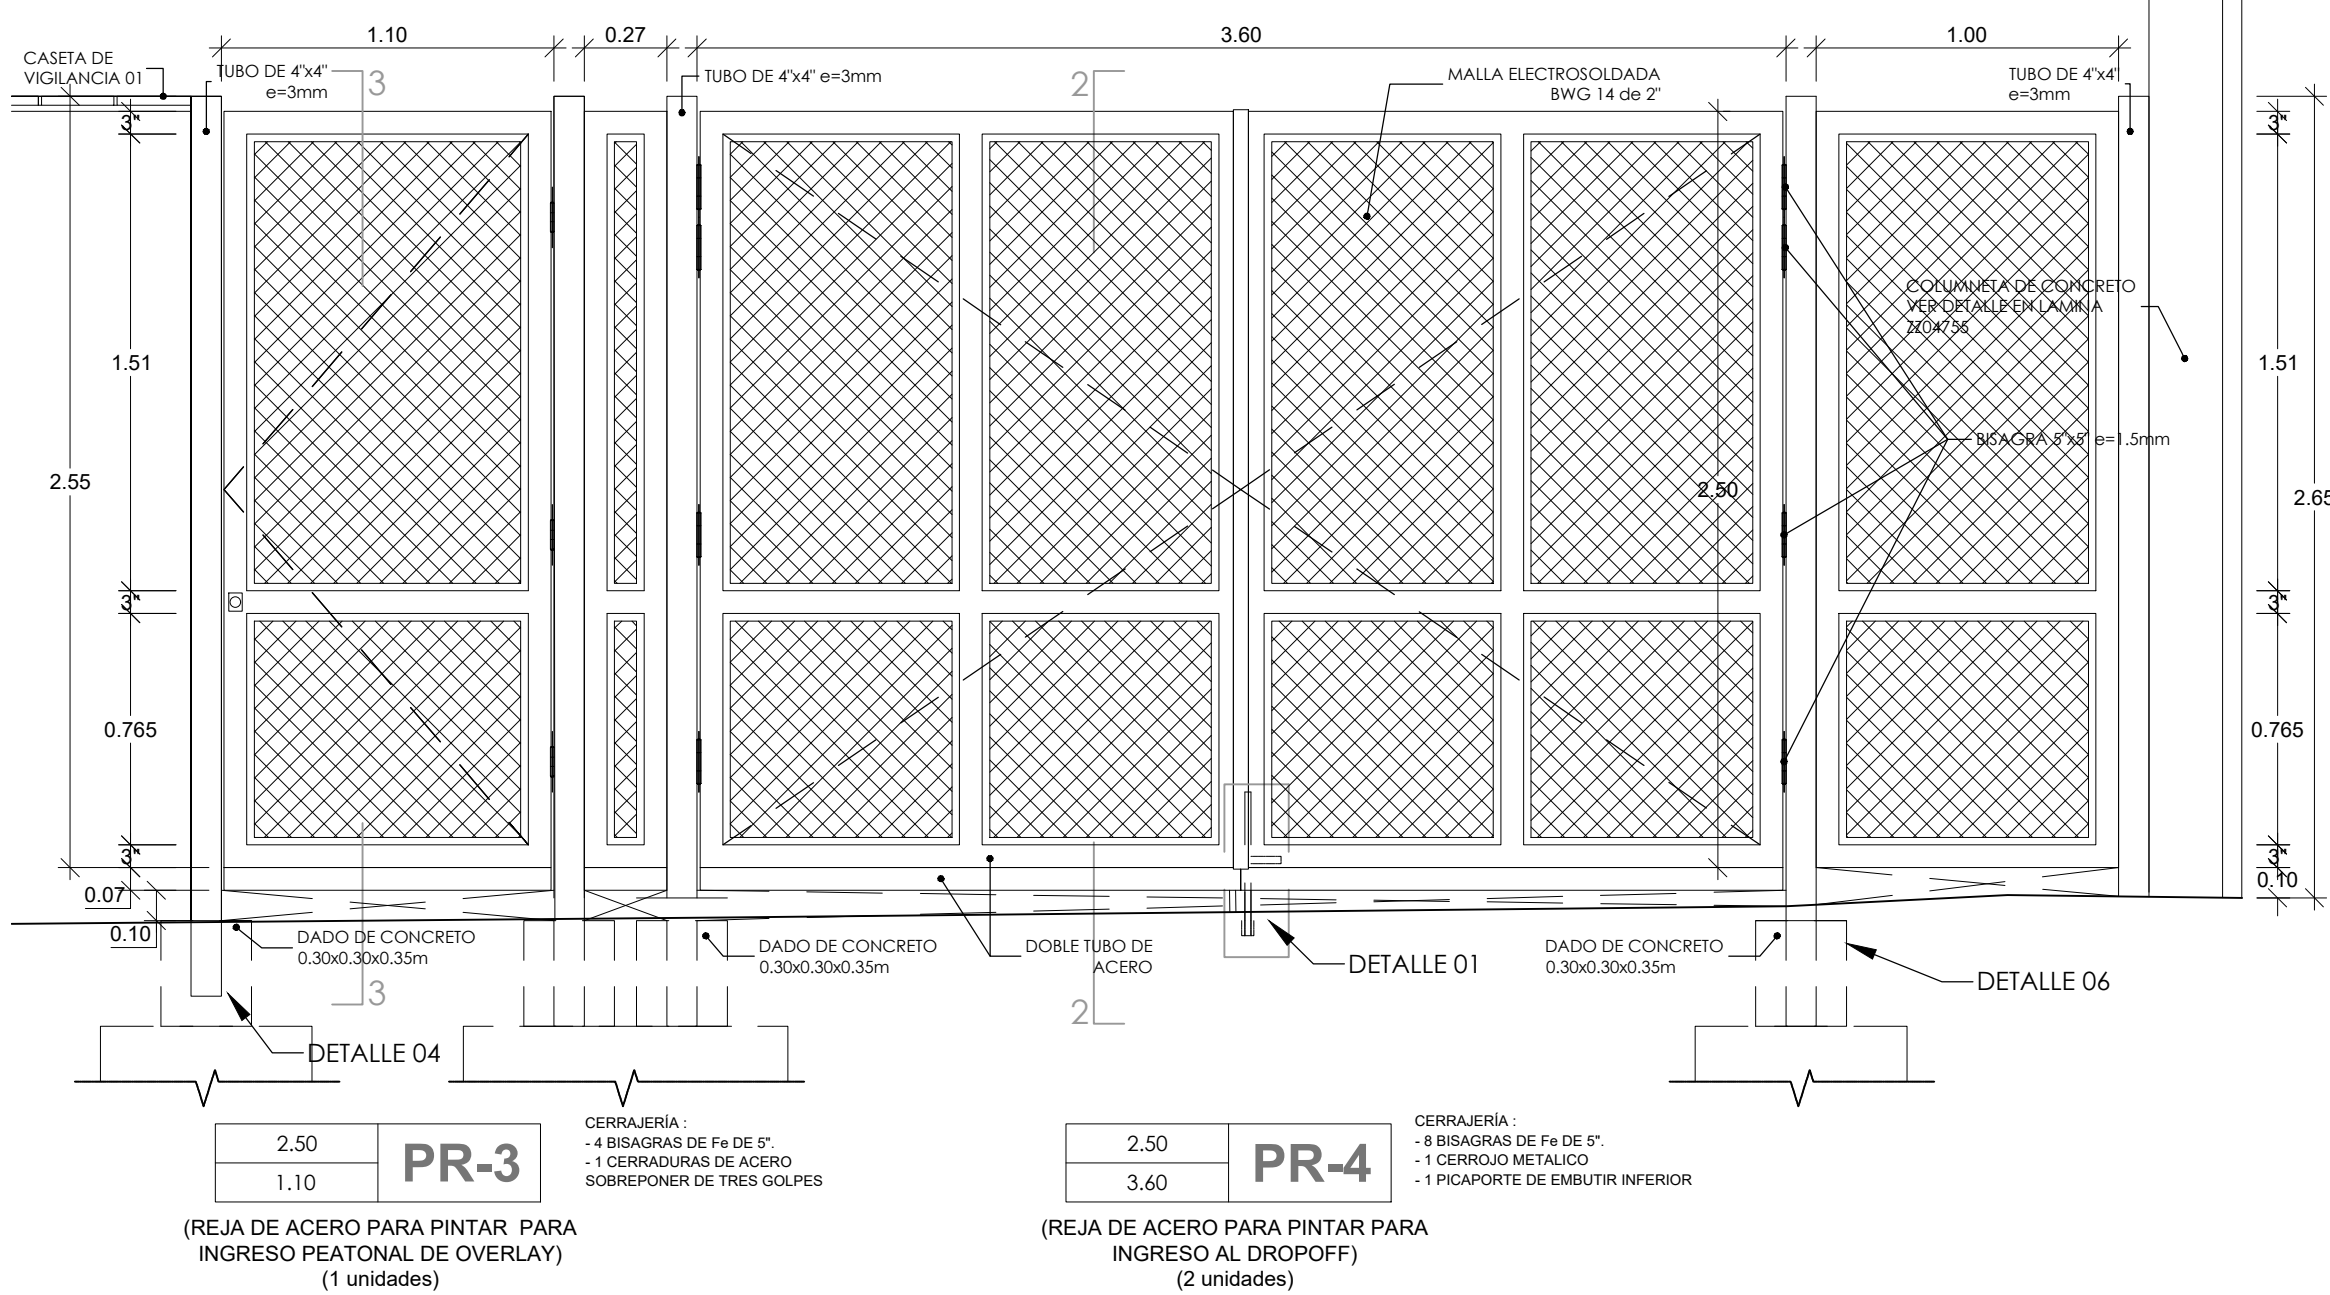

INGRESO VEHICULAR CASETA 02 (PUERTA PR-3 Y PR-4) ESC: 1/25


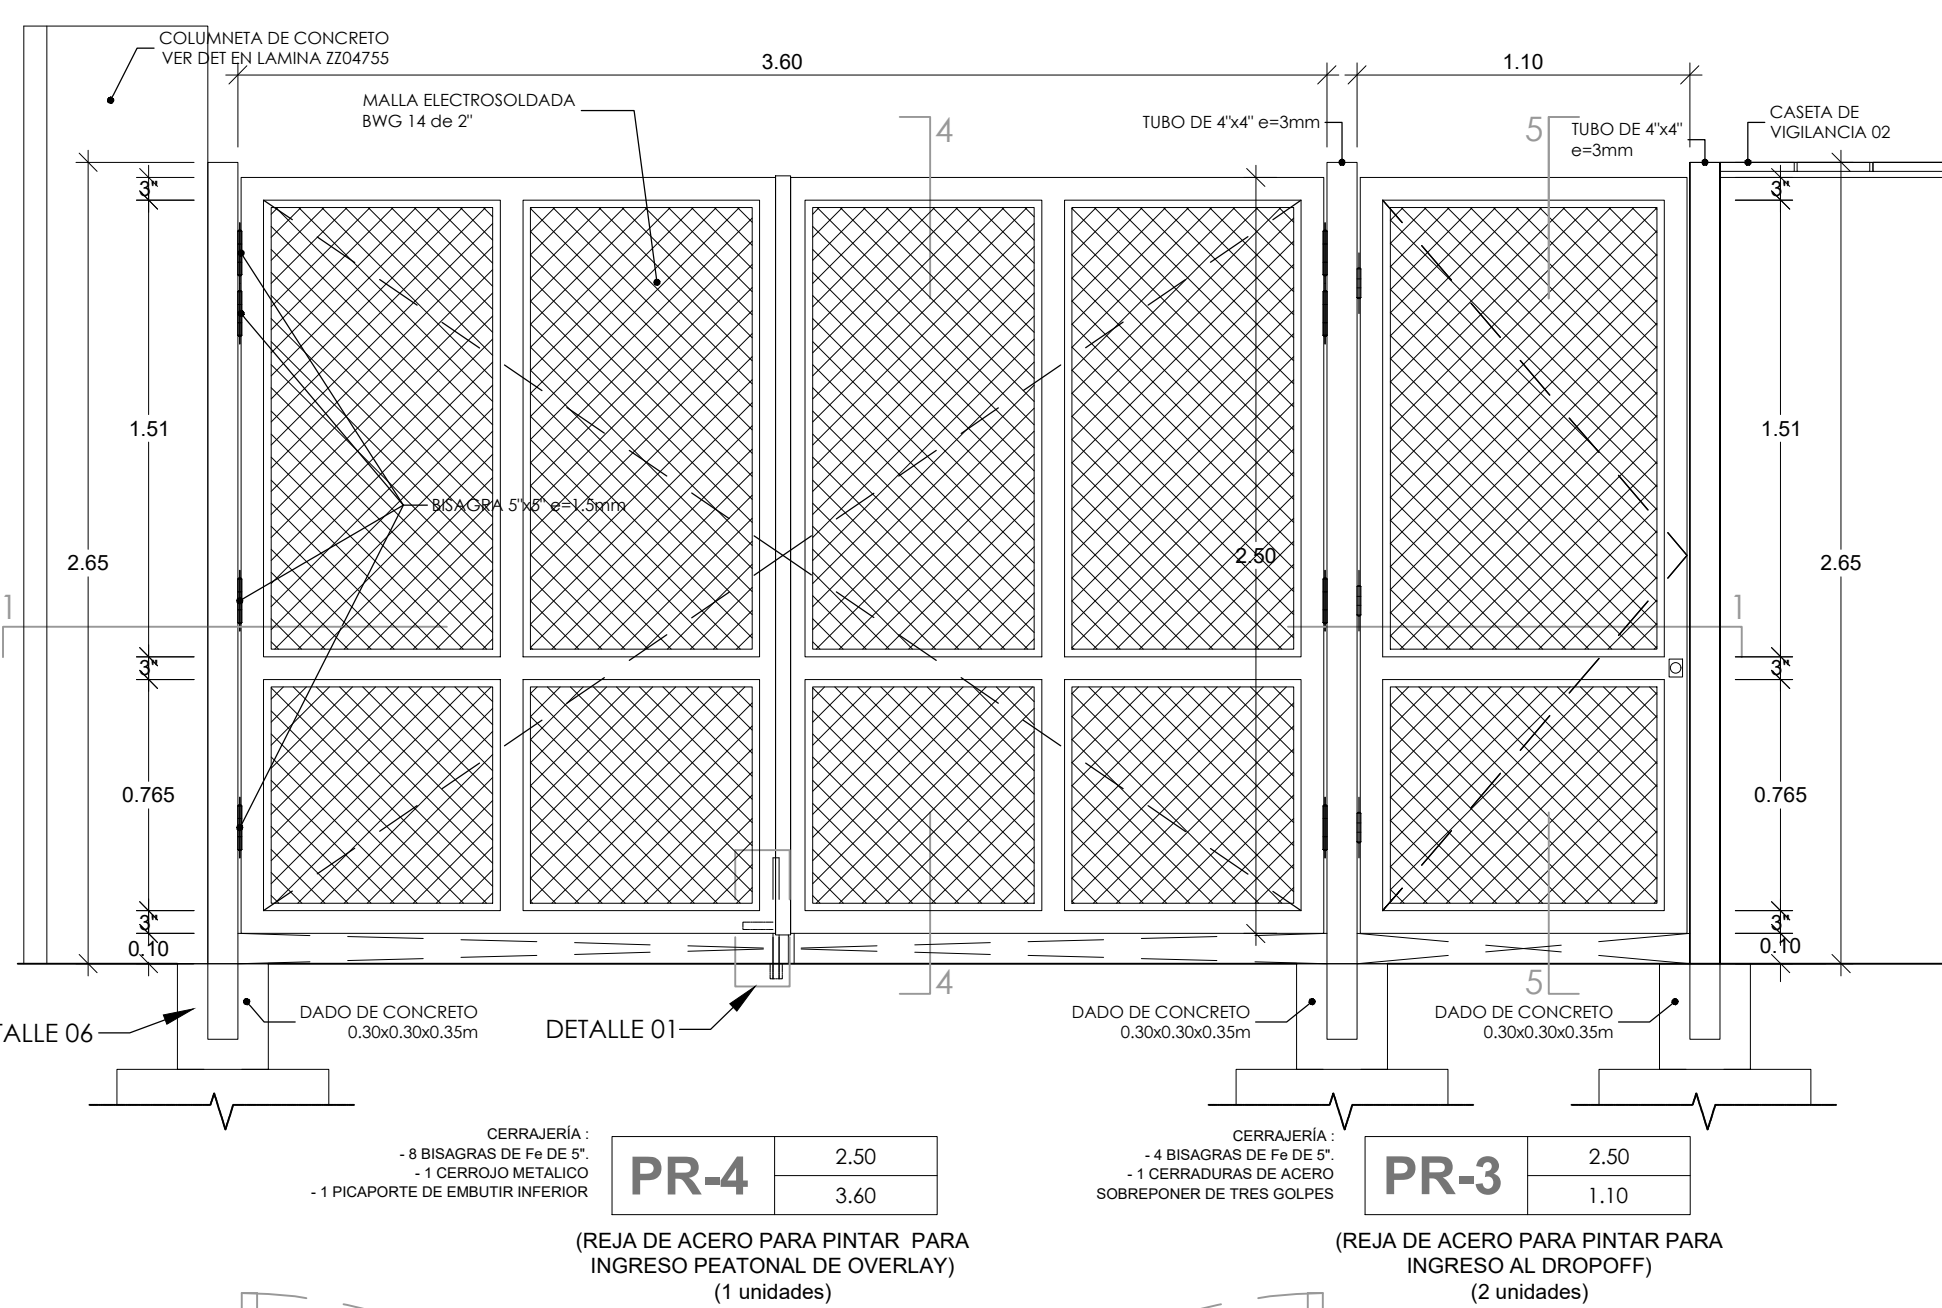


SECCION 2-2 PR-4. e: 1/5

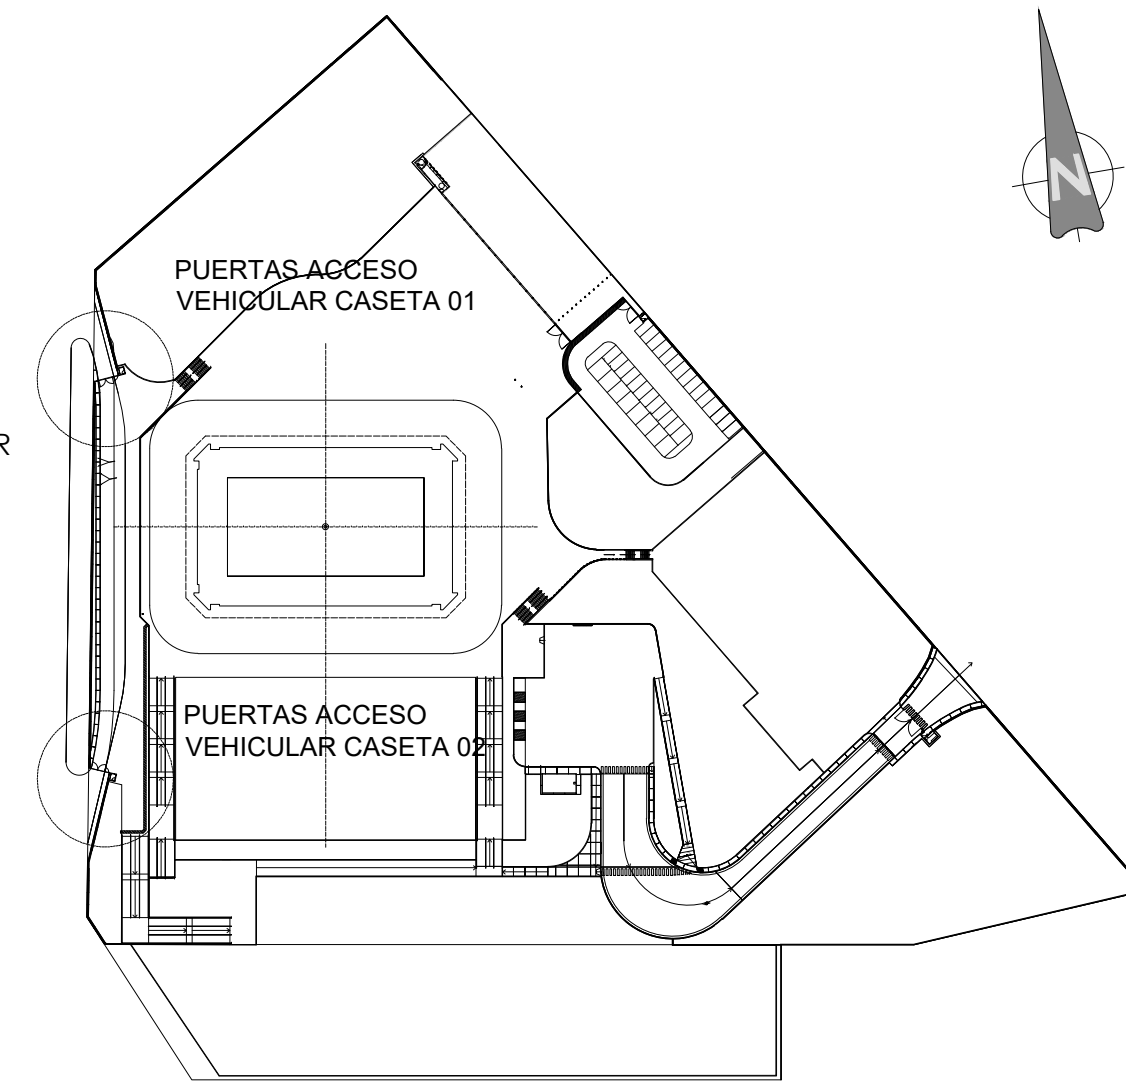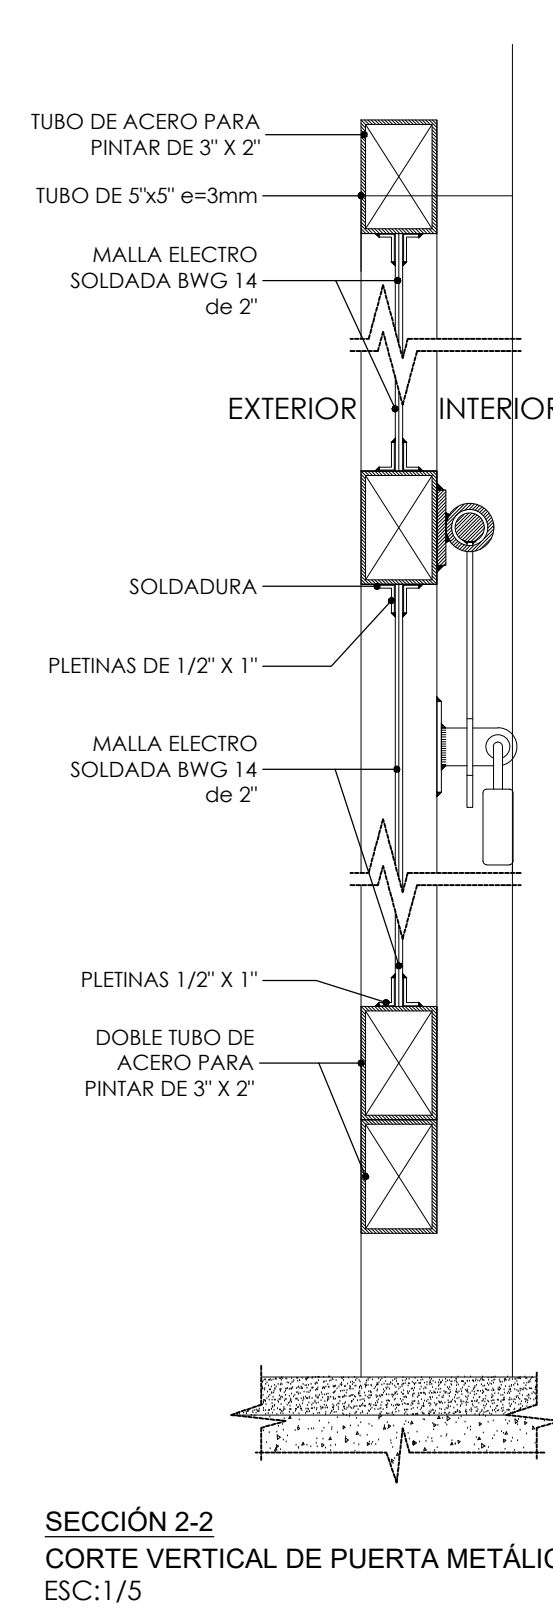


NOTAS:


- 1) DIMENSIONES EN METROS.
- 2) NIVEL 1. COTA RELATIVA ± 0.00 CORRESPONDE CON NIVEL ABSOLUTO +94.90
- 3) NIVEL SÓTANO. COTA RELATIVA -4.00 CORRESPONDE CON COTA ABSOLUTA +90.90
- 4) TODA ESTRUCTURA DE ACERO SERA PINTADA CON 2 MANOS DE ZINCROMATO Y PINTURA ESMALTE MARINO COLOR RAL 3004
- 5) TODOS LOS PERFILES DE ACERO PARA COLUMNAS INCLUIRÁN TAPA SUPERIOR DE CIERRE.

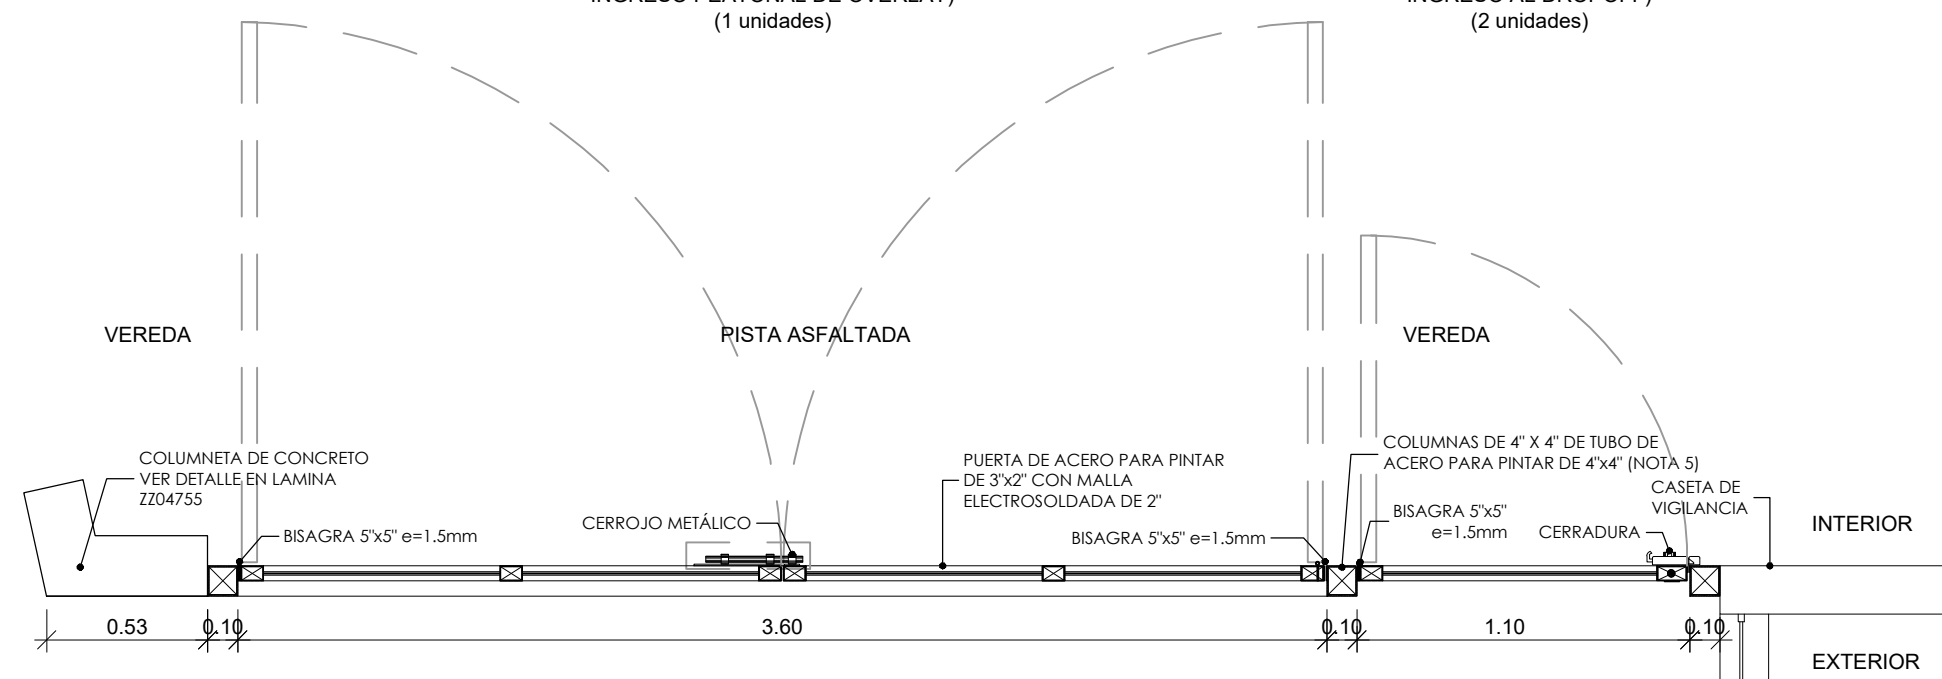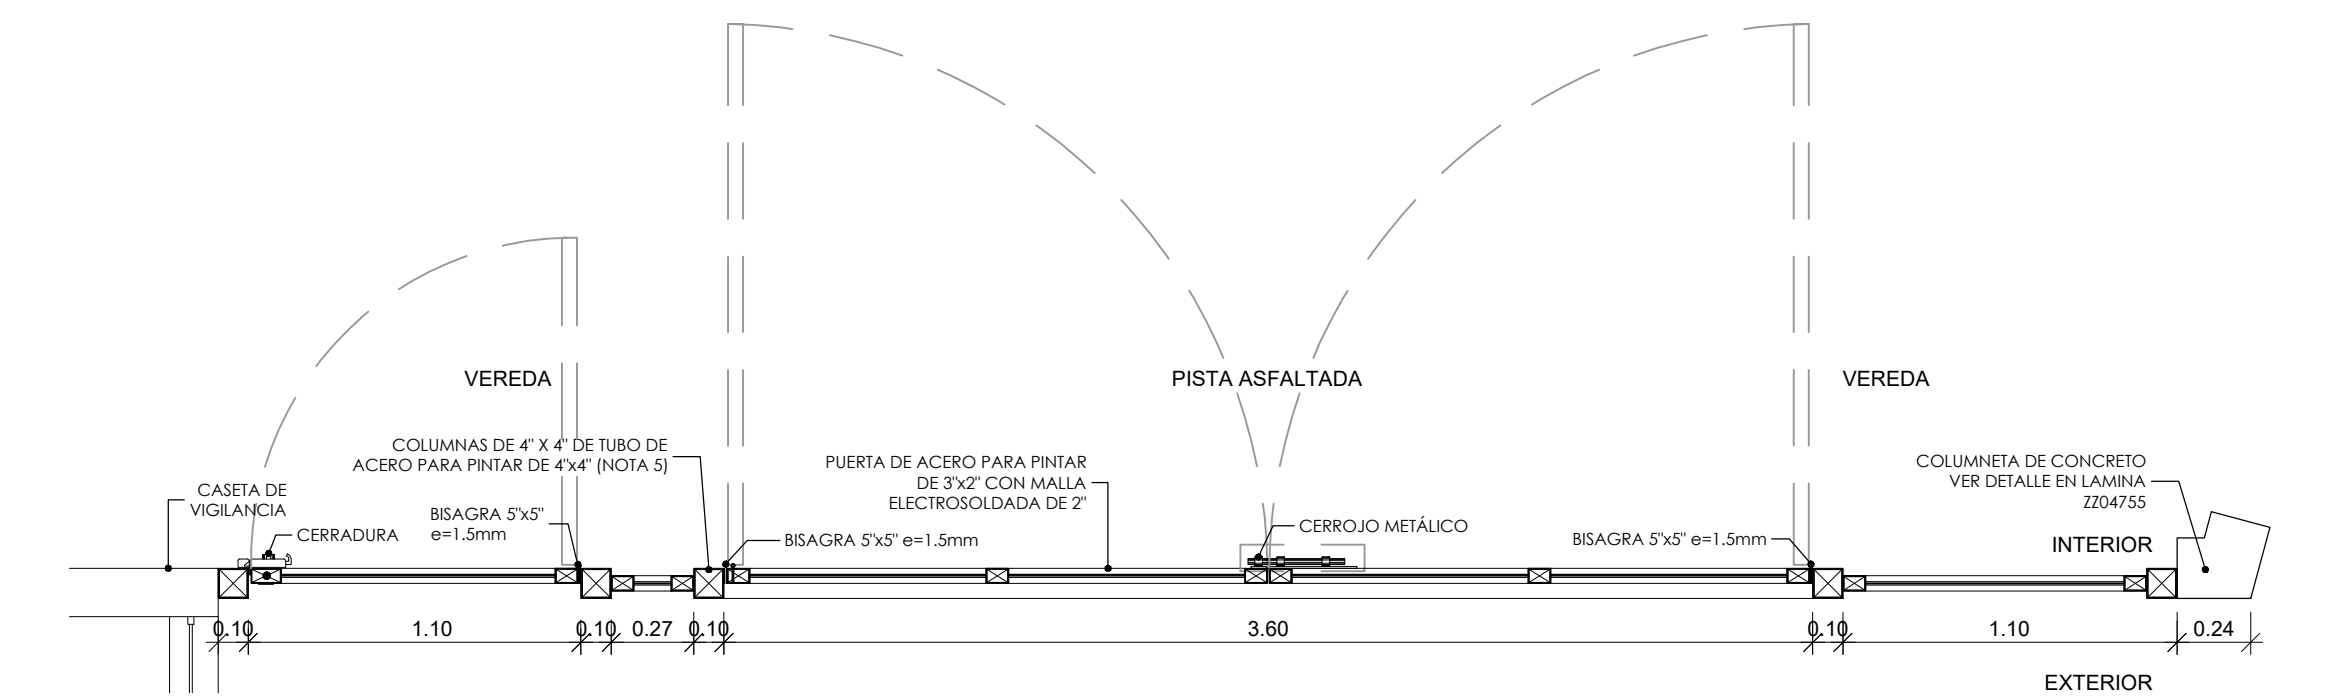


DET 01: PICAPORTE A PISO ESC:1/5

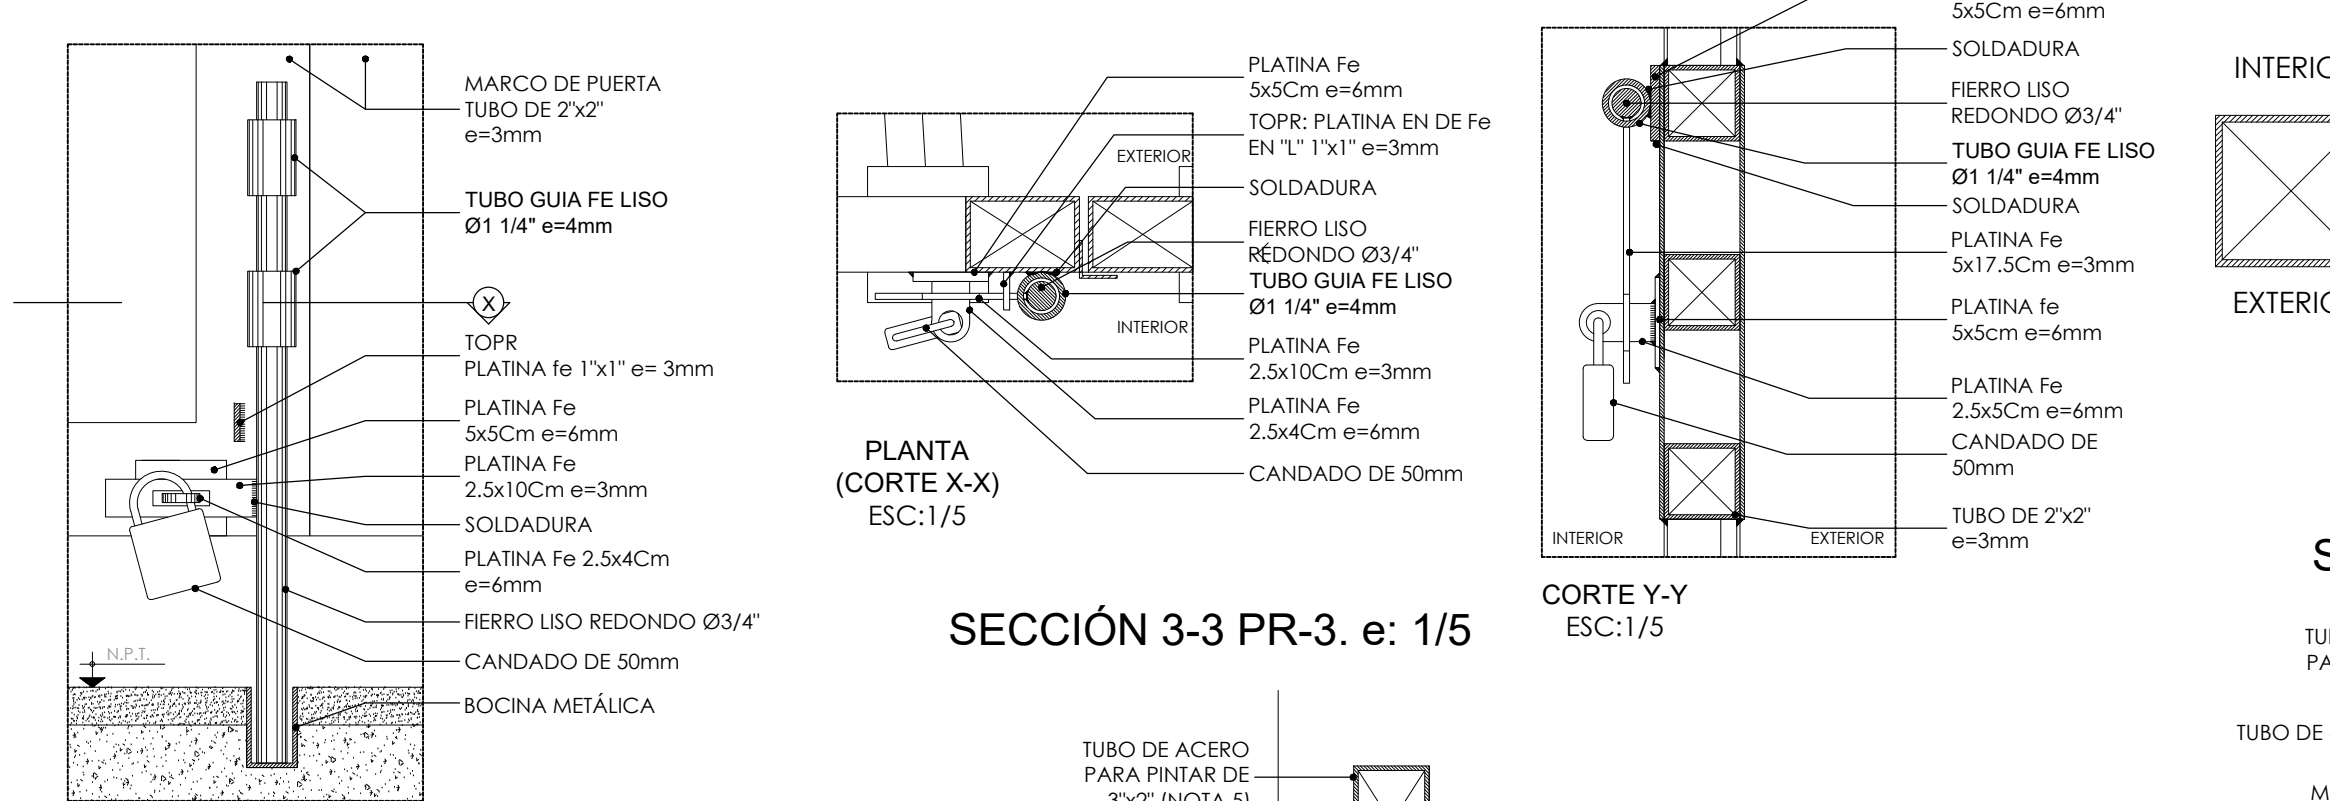


SECCIÓN 1-1 PR-3/PR-4 ESC: 1/5

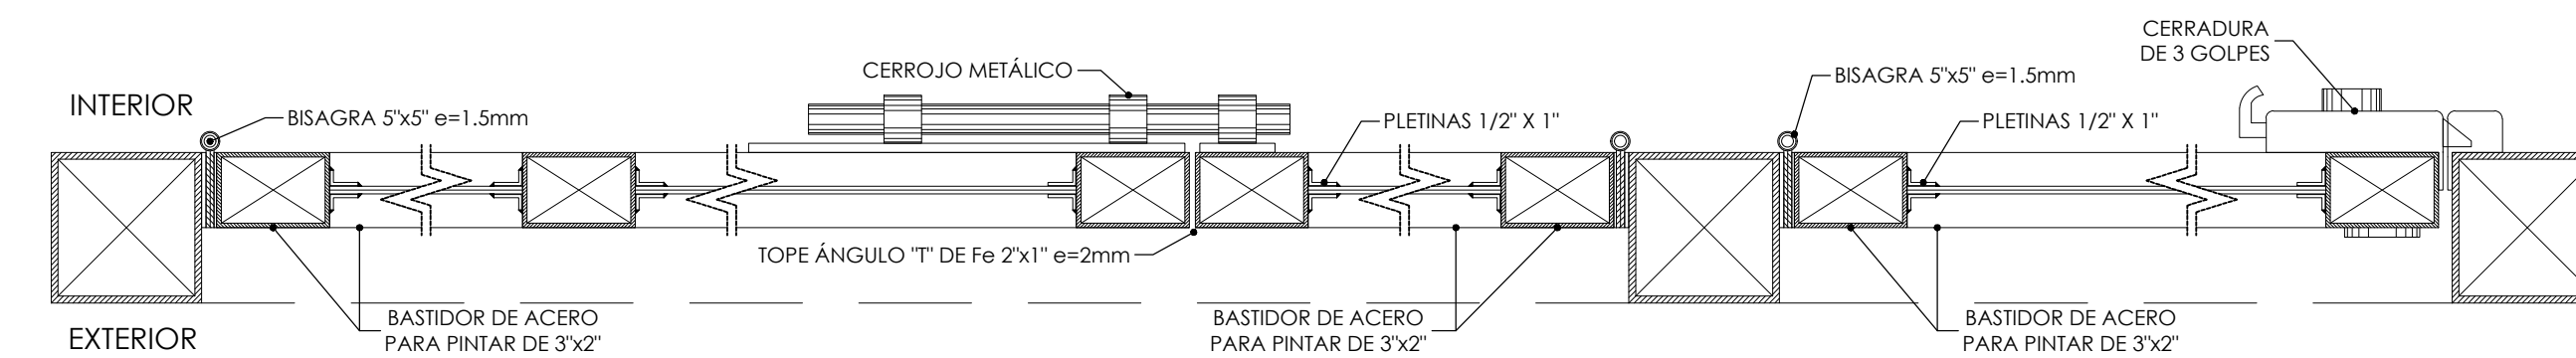


DET 02: CERROJO METÁLICO ESC:1/5

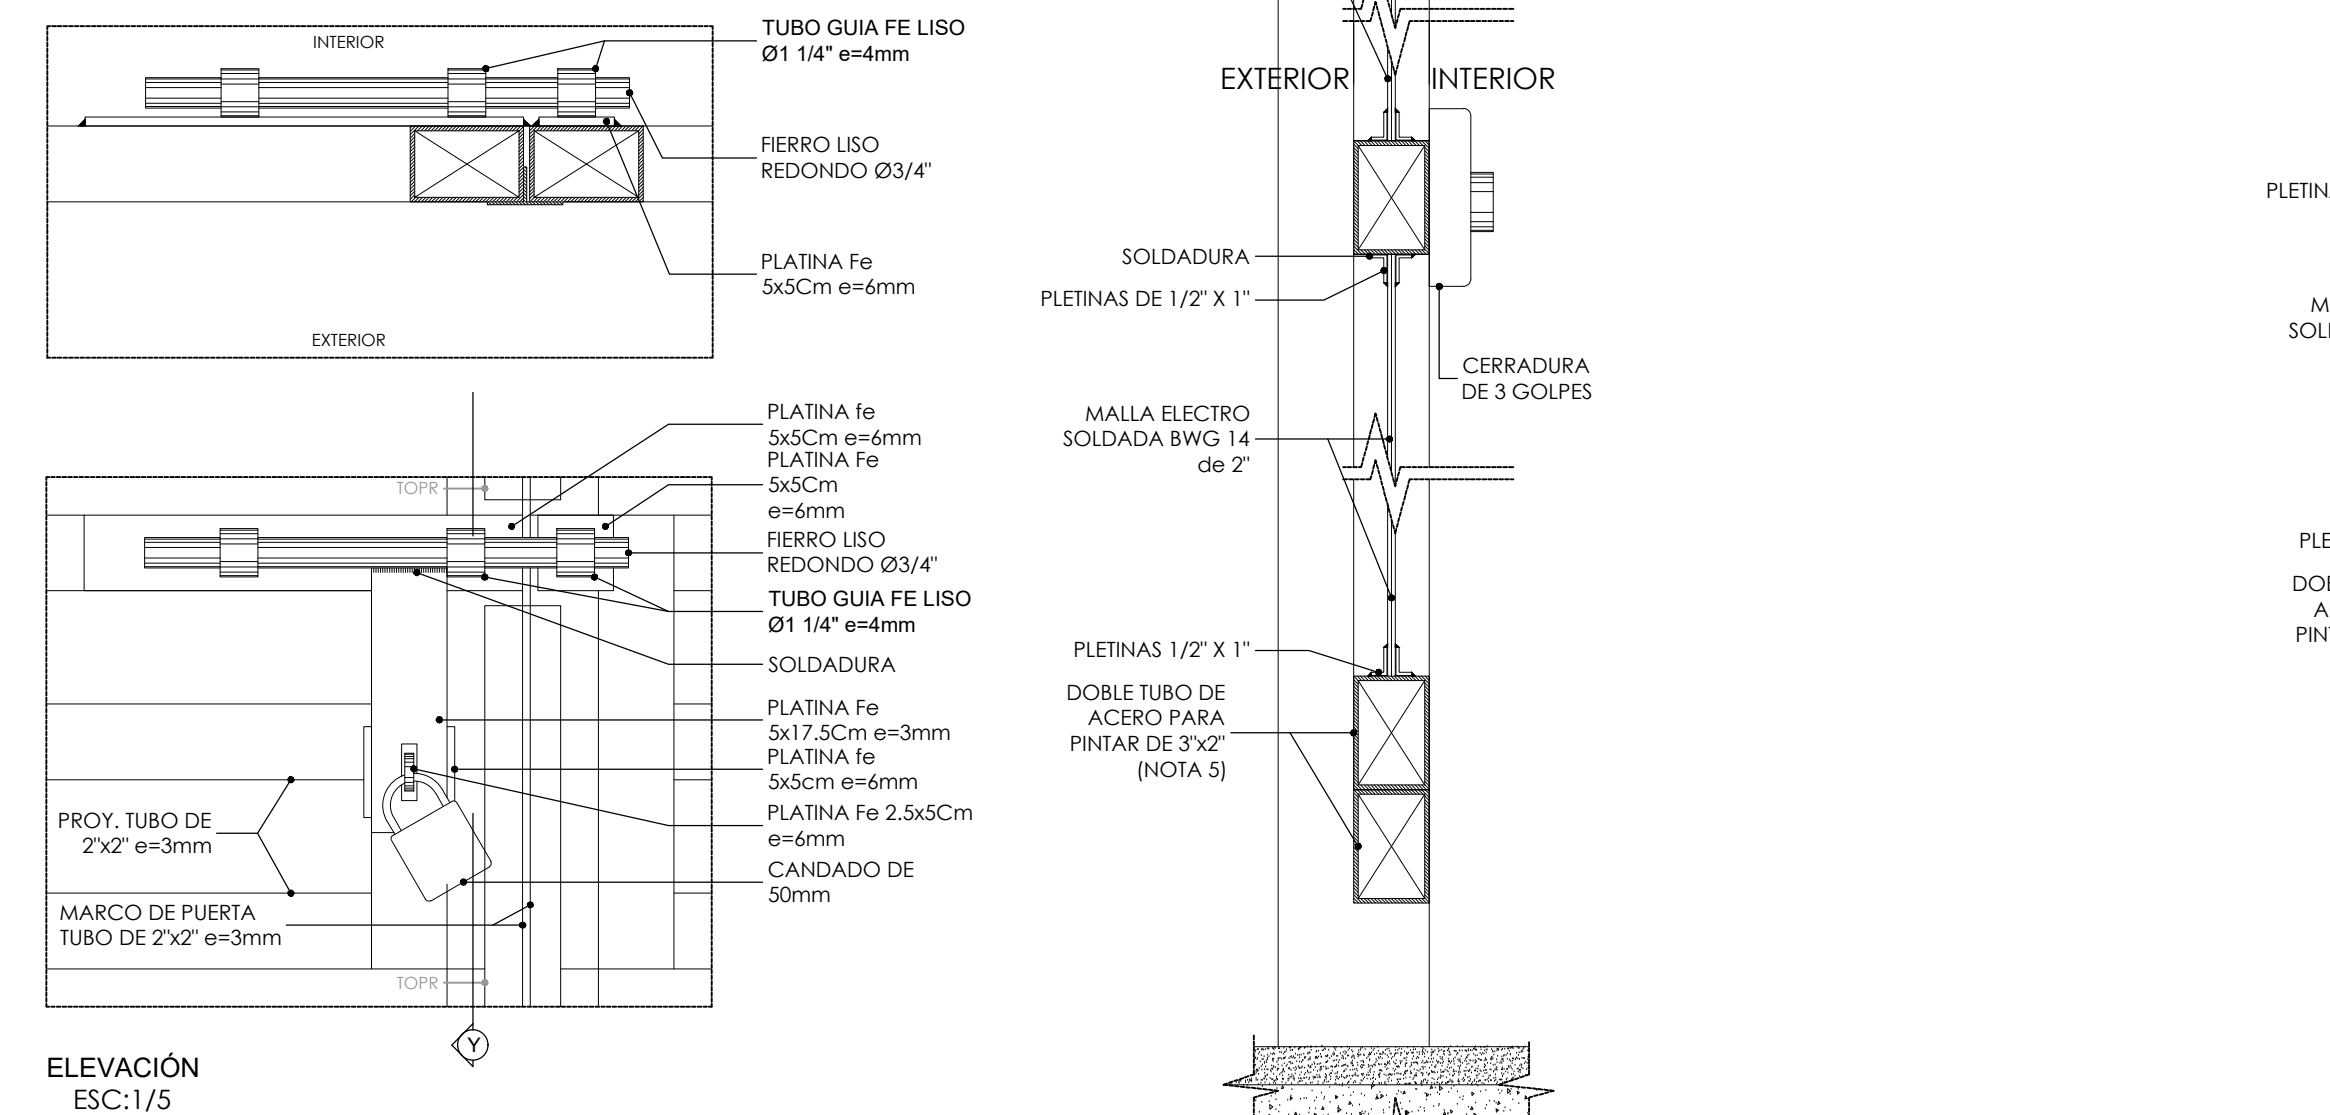


SECCIÓN 5-5 PR-3. e: 1/5

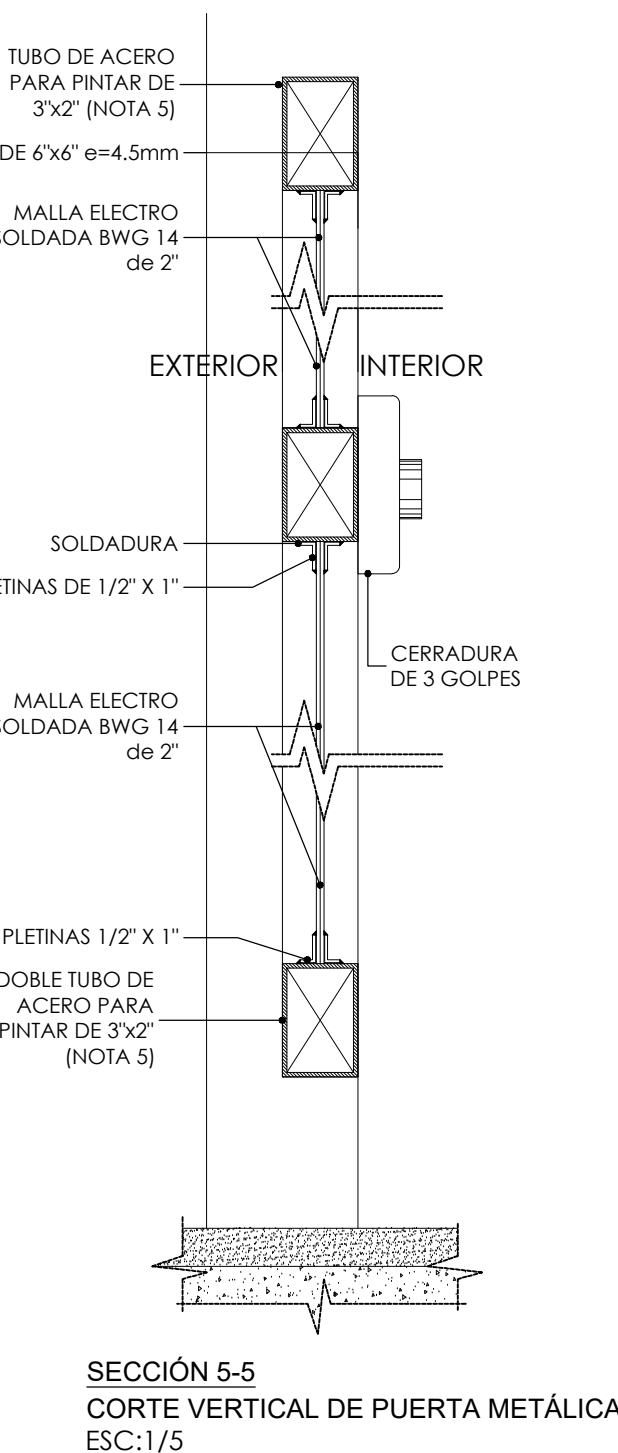

SECCIÓN 4-4 PR-4. e: 1/5

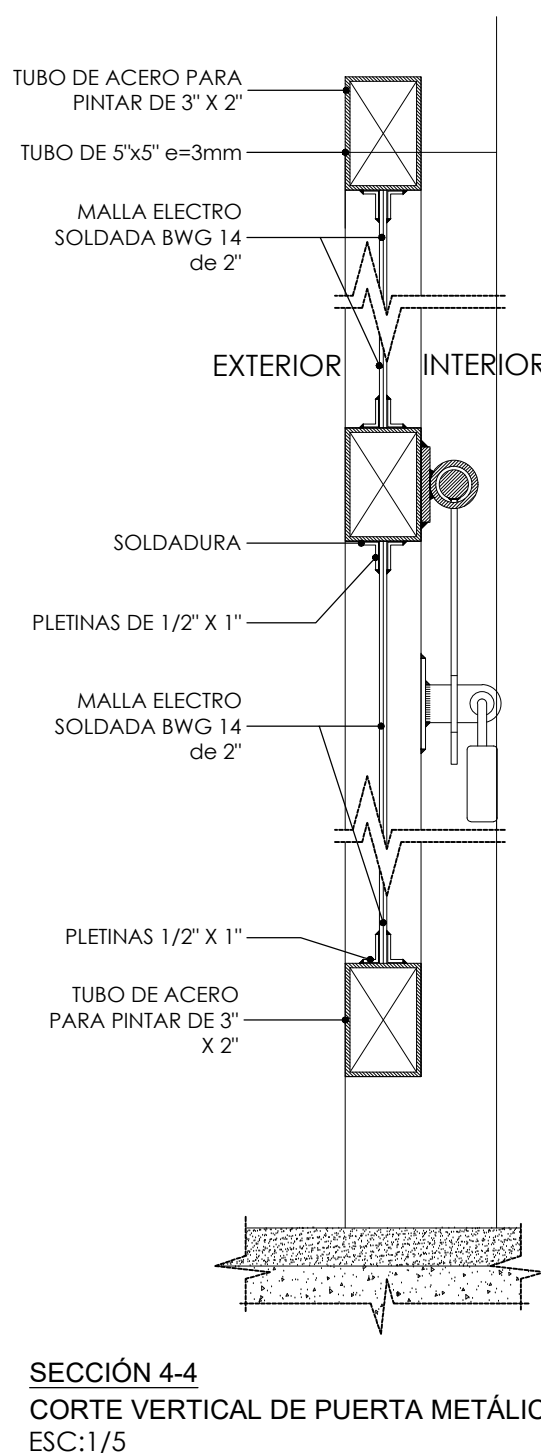

DETALLE 04 Y 06: DETALLE ANCLAJE A DADO ESC:1/20

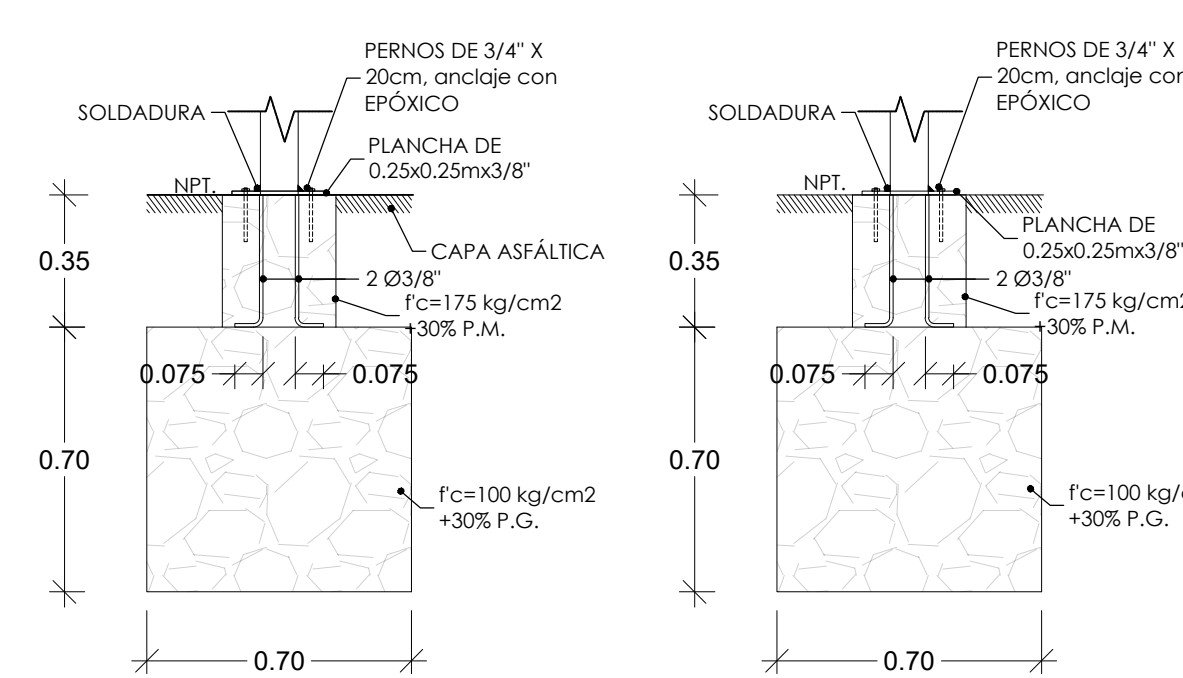


Revisión	Fecha	Descripción	Presentación:
20	15/05/19	AS BUILT	
R1	21/12/18	ACEPTADO PARA CONSTRUCCION	
R0	26/11/18	ACEPTADO PARA CONSTRUCCION	
RC	24/10/18	EMITIDO PARA APROBACIÓN	Dibujo: MPO
RB	05/10/18	EMITIDO PARA APROBACION	Revisión: CTI
RA	21/09/18	EMISION PARA REVISION	Aprobación: HCA


CONSORCIO CONSTRUCTOR LIMA 2019 CREACION DEL SERVICIO DE ALTA COMPETENCIA DE GIMNASIA EN EL PARQUE ZONAL 26, DISTRITO DE VILLA EL SALVADOR, PROVINCIA Y REGION LIMA		
POLIDEPORTIVO VILLA EL SALVADOR PLANOS DE ARQUITECTURA PLANOS DE ZONAS EXTERIORES CARPINTERIAS EXTERIORES (03)		
Plano:		
Especialidad: ARQUITECTURA		
Uso: GENERAL		Escala: A1_VARIOS
Zona: GENERAL		Fecha: JUN - 2019
Código de plano:		Rev.:
D-PVI-INF-OHL-AR-2-ZZ-DWG-ZZ01154		21

AS BUILT


MÓDULO REJA RE-1. e: 1/25

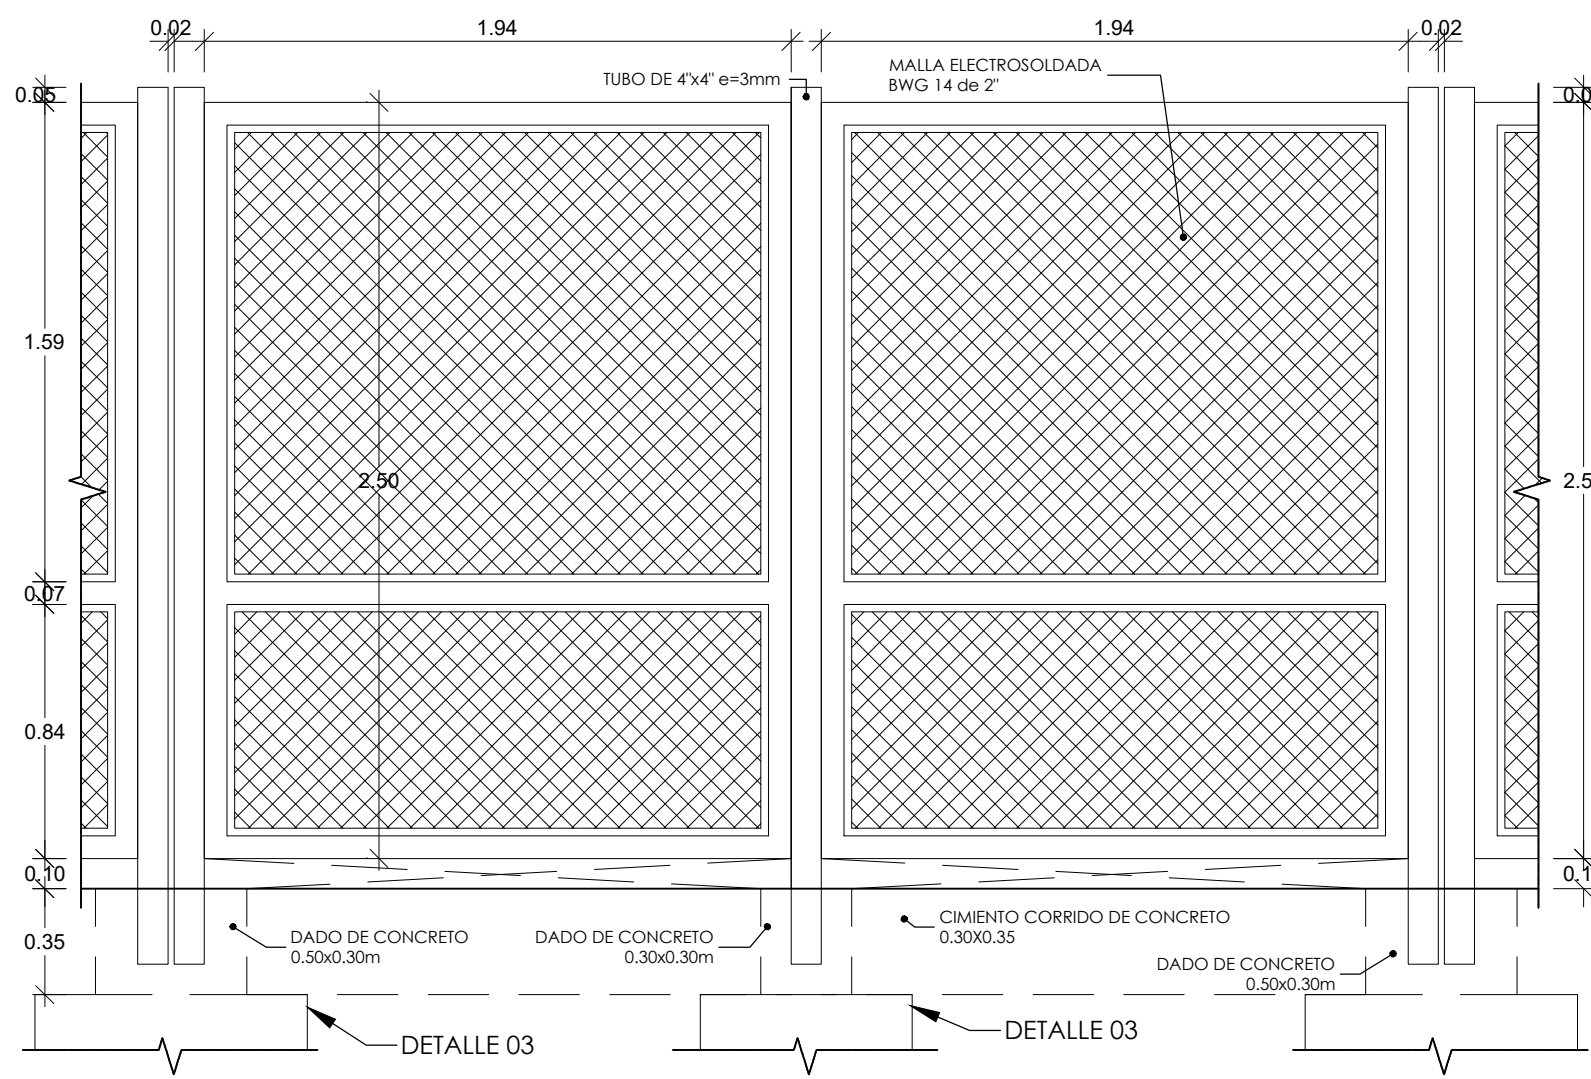


ELEVACIÓN REJA RE-1 e: 1/75

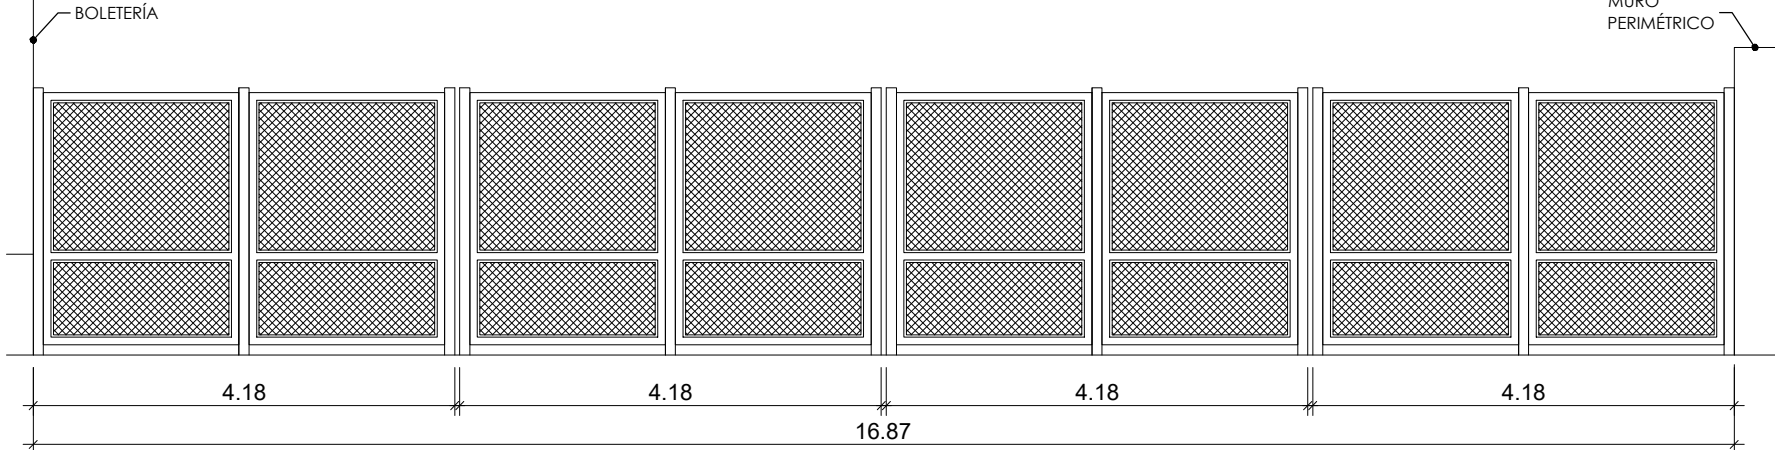


MÓDULO REJA RE-3 ESC: 1/25

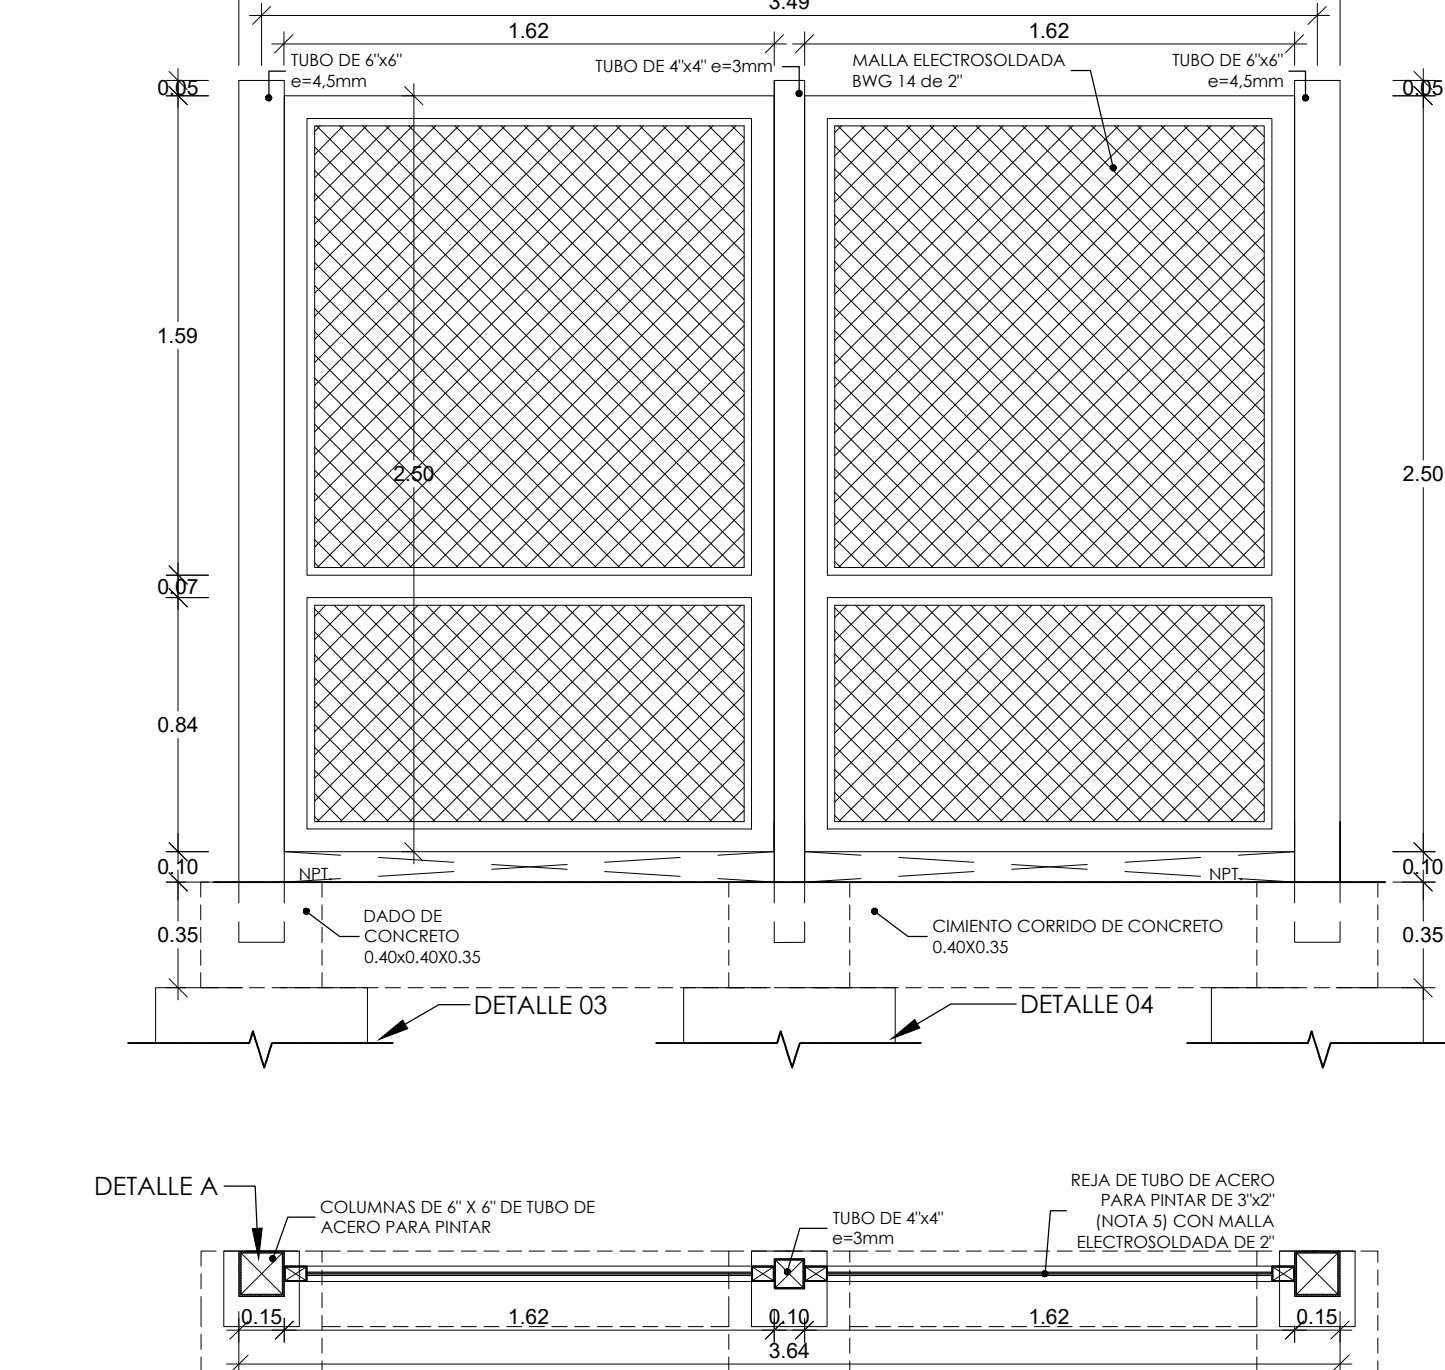


PUERTA PR-1. e: 1/25

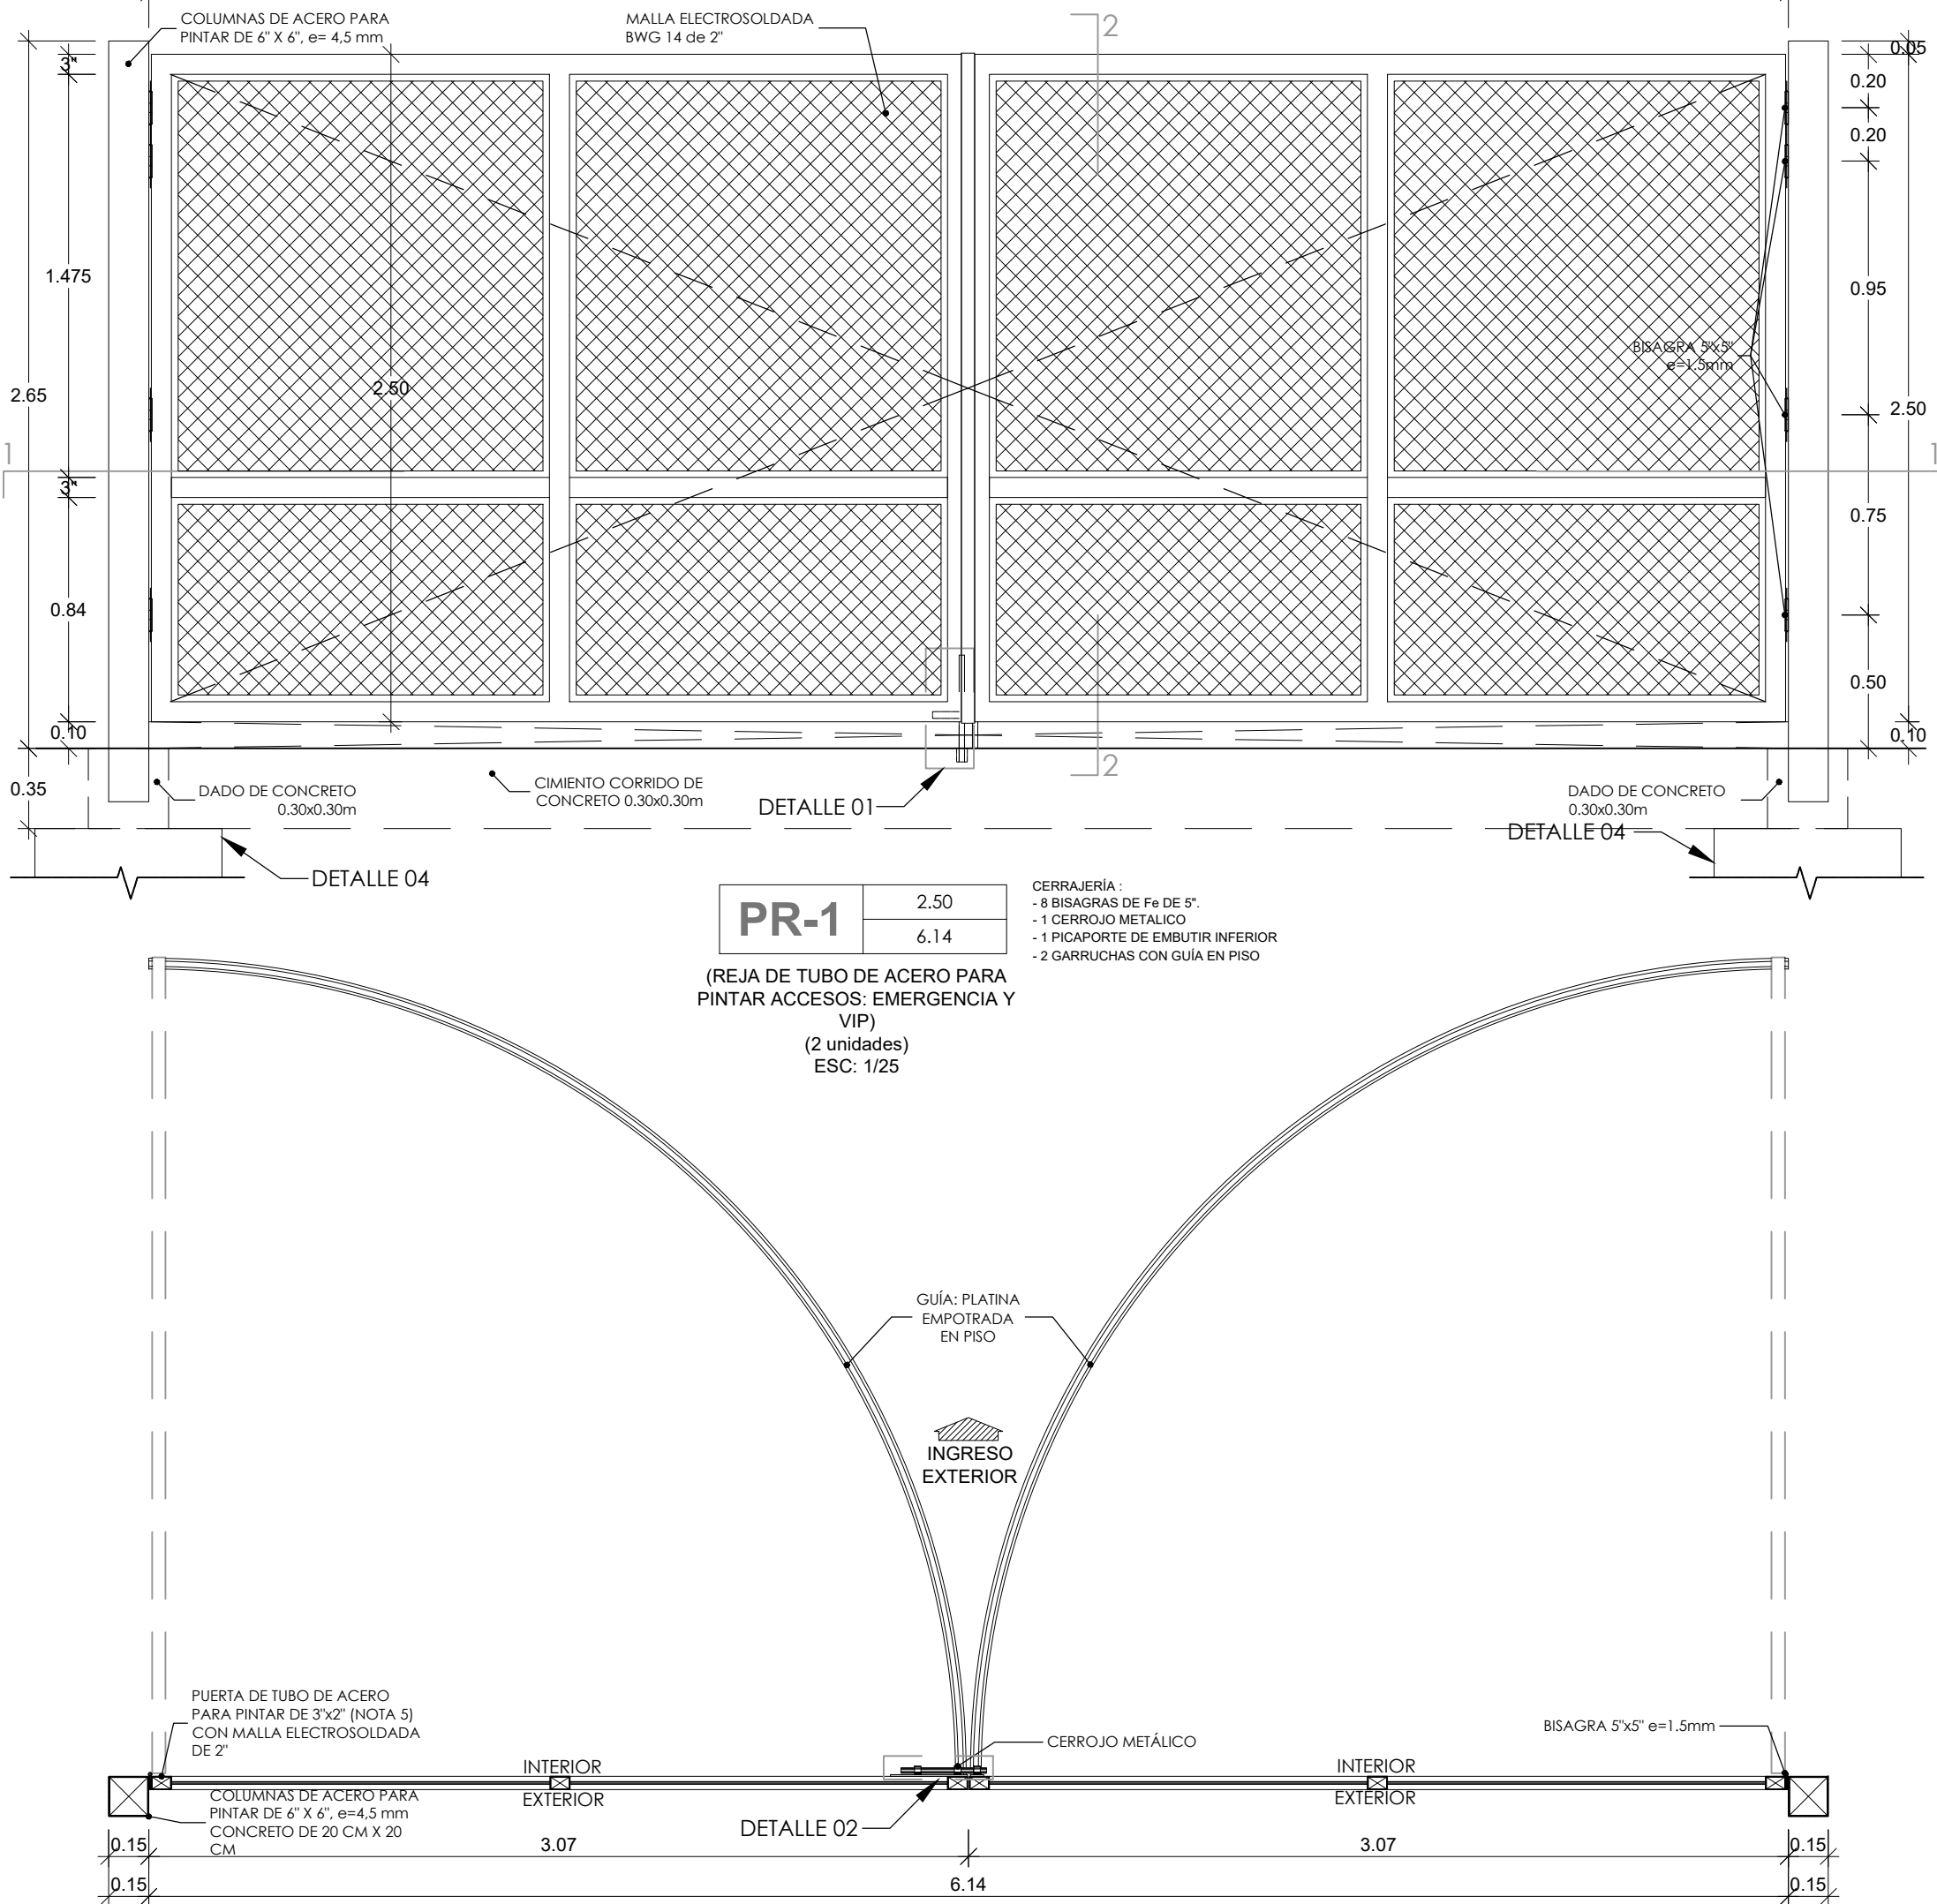



SECCIÓN 1-1 PR-1. e: 1/5

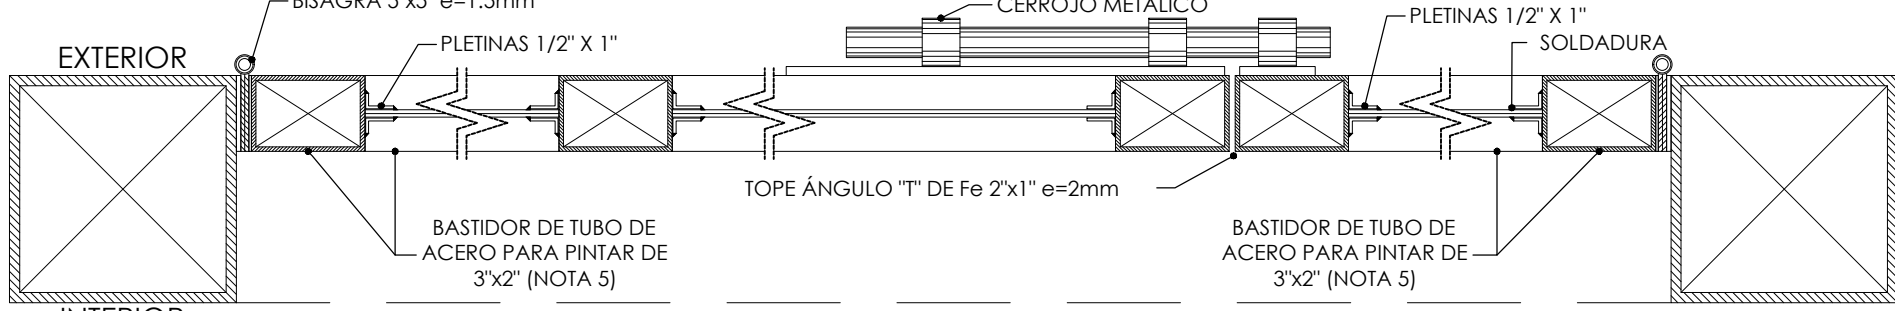

DETALLE A RE-1/RE-3. e: 1/5

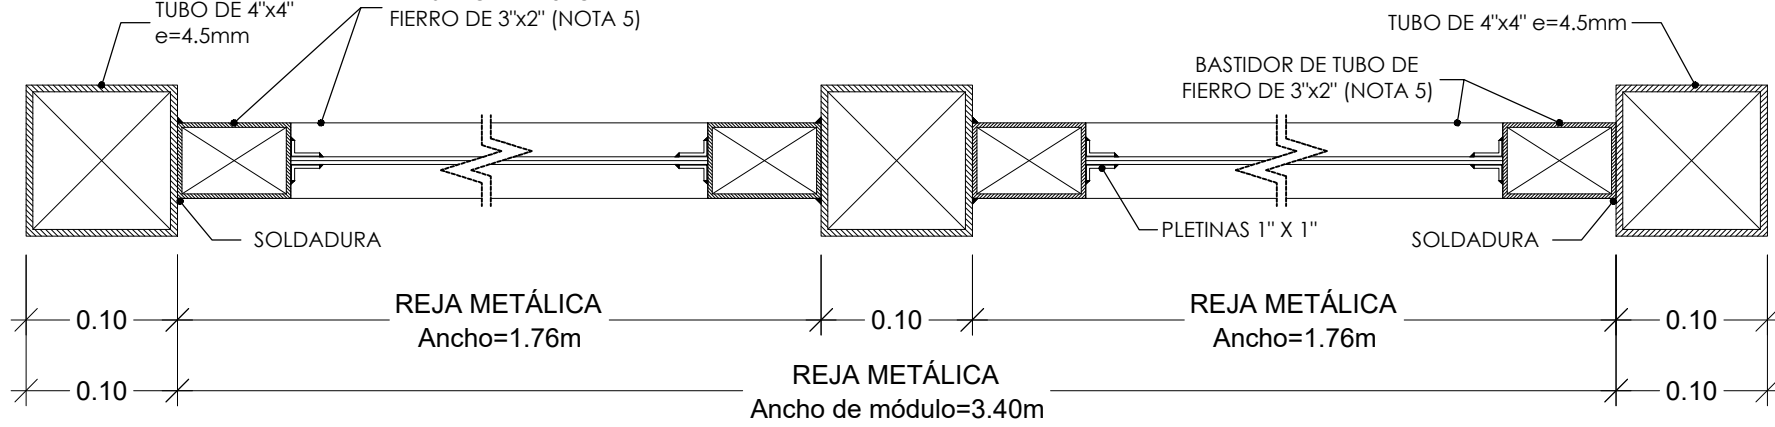

DET 4: ANCLAJE A DADO ESC:1/20

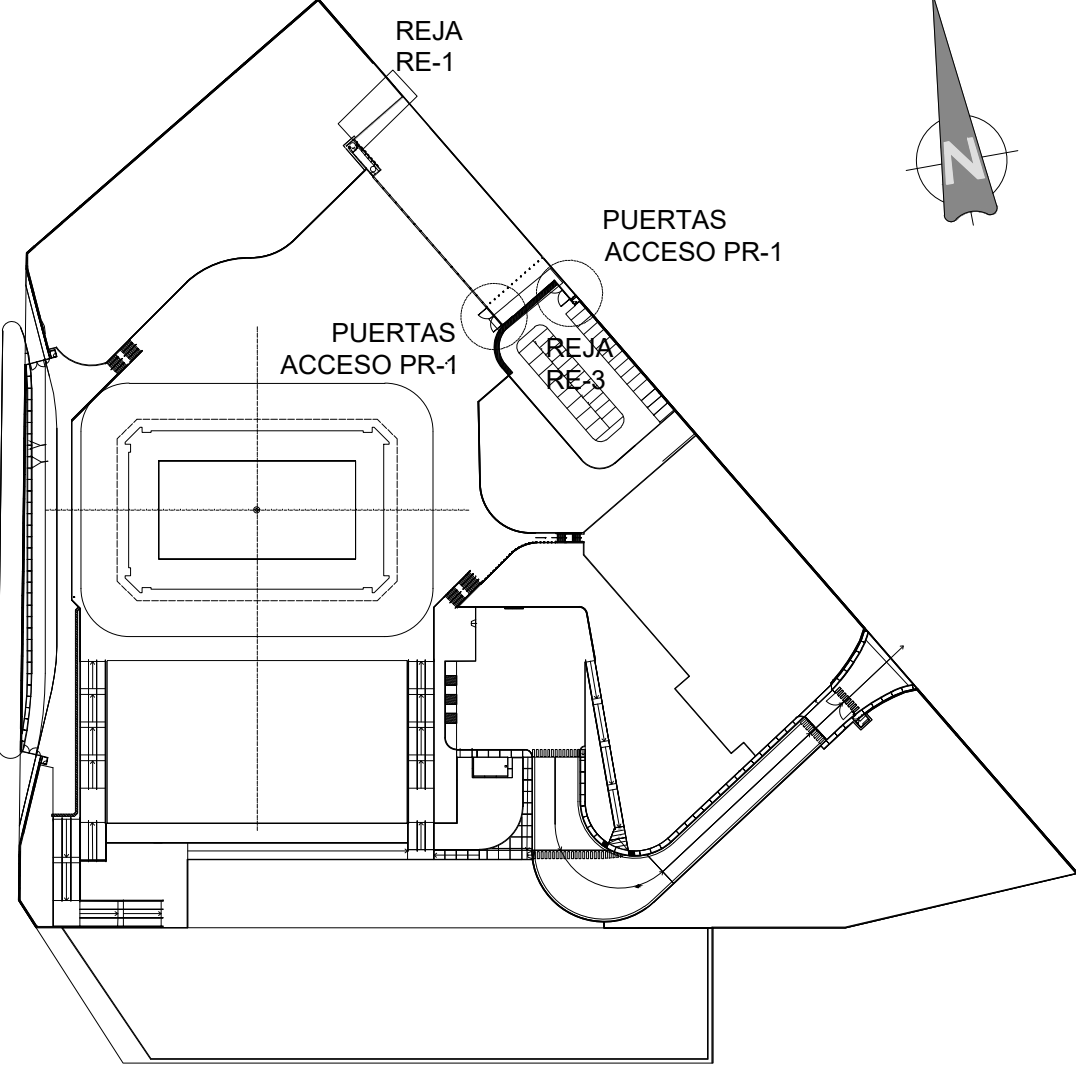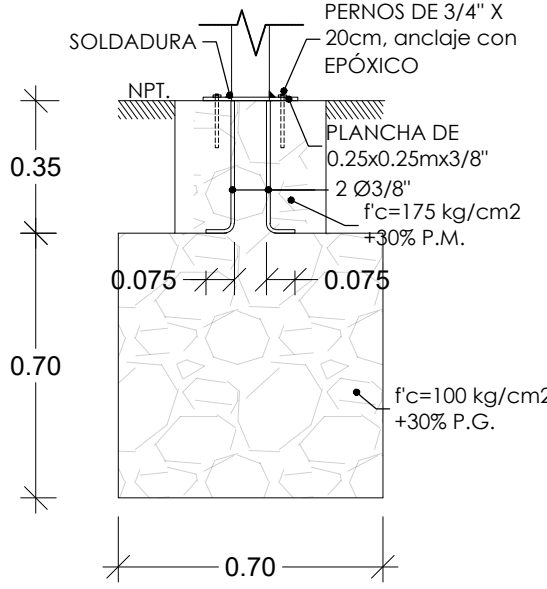


- NOTAS:
- 1) DIMENSIONES EN METROS.
 - 2) NIVEL 1. COTA RELATIVA ± 0.00 CORRESPONDE CON NIVEL ABSOLUTO +94.90
 - 3) NIVEL SÓTANO. COTA RELATIVA -4.00 CORRESPONDE CON COTA ABSOLUTA +90.90
 - 4) TODOS LOS DETALLES ESTAN EN LA LAMINA D-PVI-INF-OHL-AR-Z-ZZ-DWG-ZZ01154_RA.
 - 5) LA SOLDADURA SERÁ COORDINADA CON EL FABRICADOR
 - 6) TUBO DE ACERO PARA PINTAR CON 2 MANOS DE ZINCROMATO Y PINTURA ESMALTE MARINO COLOR RAL 3004.
 - 7) TODOS LOS PERFILES DE ACERO PARA COLUMNAS INCLUIRÁN TAPA SUPERIOR DE CIERRE.


JULIO DAVID PIMENTEL LLUYA
INGENIERO CIVIL
Reg. CIP. N° 12917

CONSORCIO CONSTRUCTOR LIMA 2019
CESAR TIRADO HURTADO
ARQUITECTO
Reg. CAP. N° 14643

AS BUILT

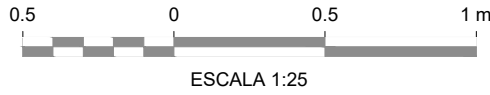

SECCIÓN 2-2 PR-1. e: 1/5

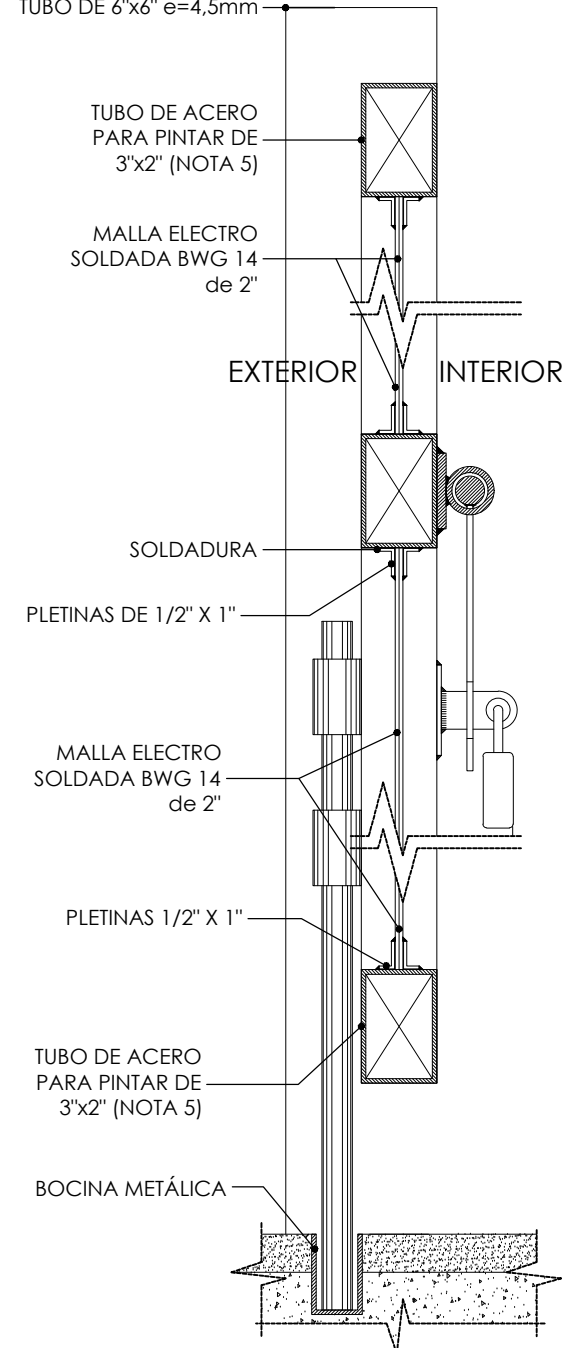


21	11/06/19	AS BUILT	
20	15/05/19	AS BUILT	
R1	21/12/18	ACEPTADO PARA CONSTRUCCION	
RO	26/11/18	ACEPTADO PARA CONSTRUCCION	
RC	24/10/18	EMITIDO PARA APROBACIÓN	Dibujo: MPO
RB	05/10/18	EMITIDO PARA APROBACION	Revisión: CTI
RA	21/09/18	EMISION PARA REVISION	Aprobación: HCA
Revisión	Fecha	Descripción	Presentación: JPI


CONSORCIO CONSTRUCTOR LIMA 2019	MTCLIMA 2019	
POLIDEPORTIVO VILLA EL SALVADOR CREACION DEL SERVICIO DE ALTA COMPETENCIA DE GIMNASIA EN EL PARQUE ZONAL 26, DISTRITO DE VILLA EL SALVADOR. PROVINCIA Y REGION LIMA		
Plano: PLANOS DE ARQUITECTURA PLANOS DE ZONAS EXTERIORES CARPINTERIAS EXTERIORES (01)		
Especialidad:	ARQUITECTURA	
Uso:	EVENTO	Escala: A1_VARIOS
Zona:	GENERAL	Fecha: JUN - 2019
Código de plano:	D-PVI-INF-OHL-AR-Z-ZZ-DWG-ZZ01152	
		21


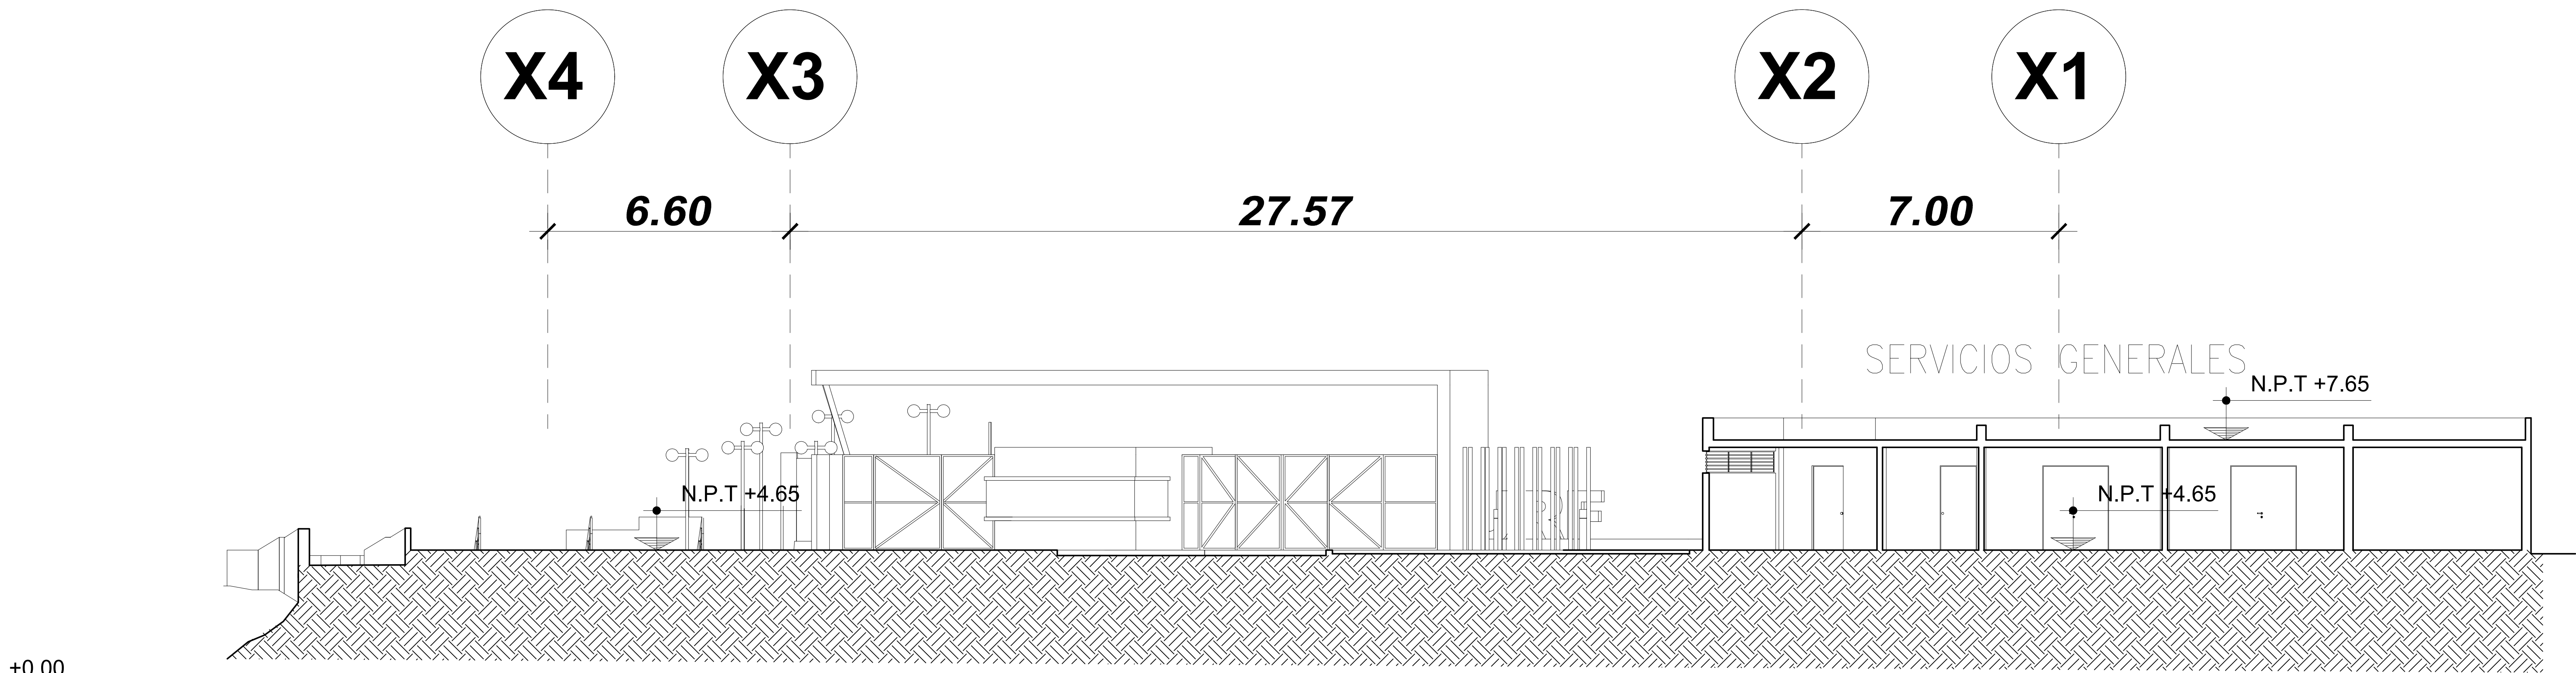


CORTE E-E

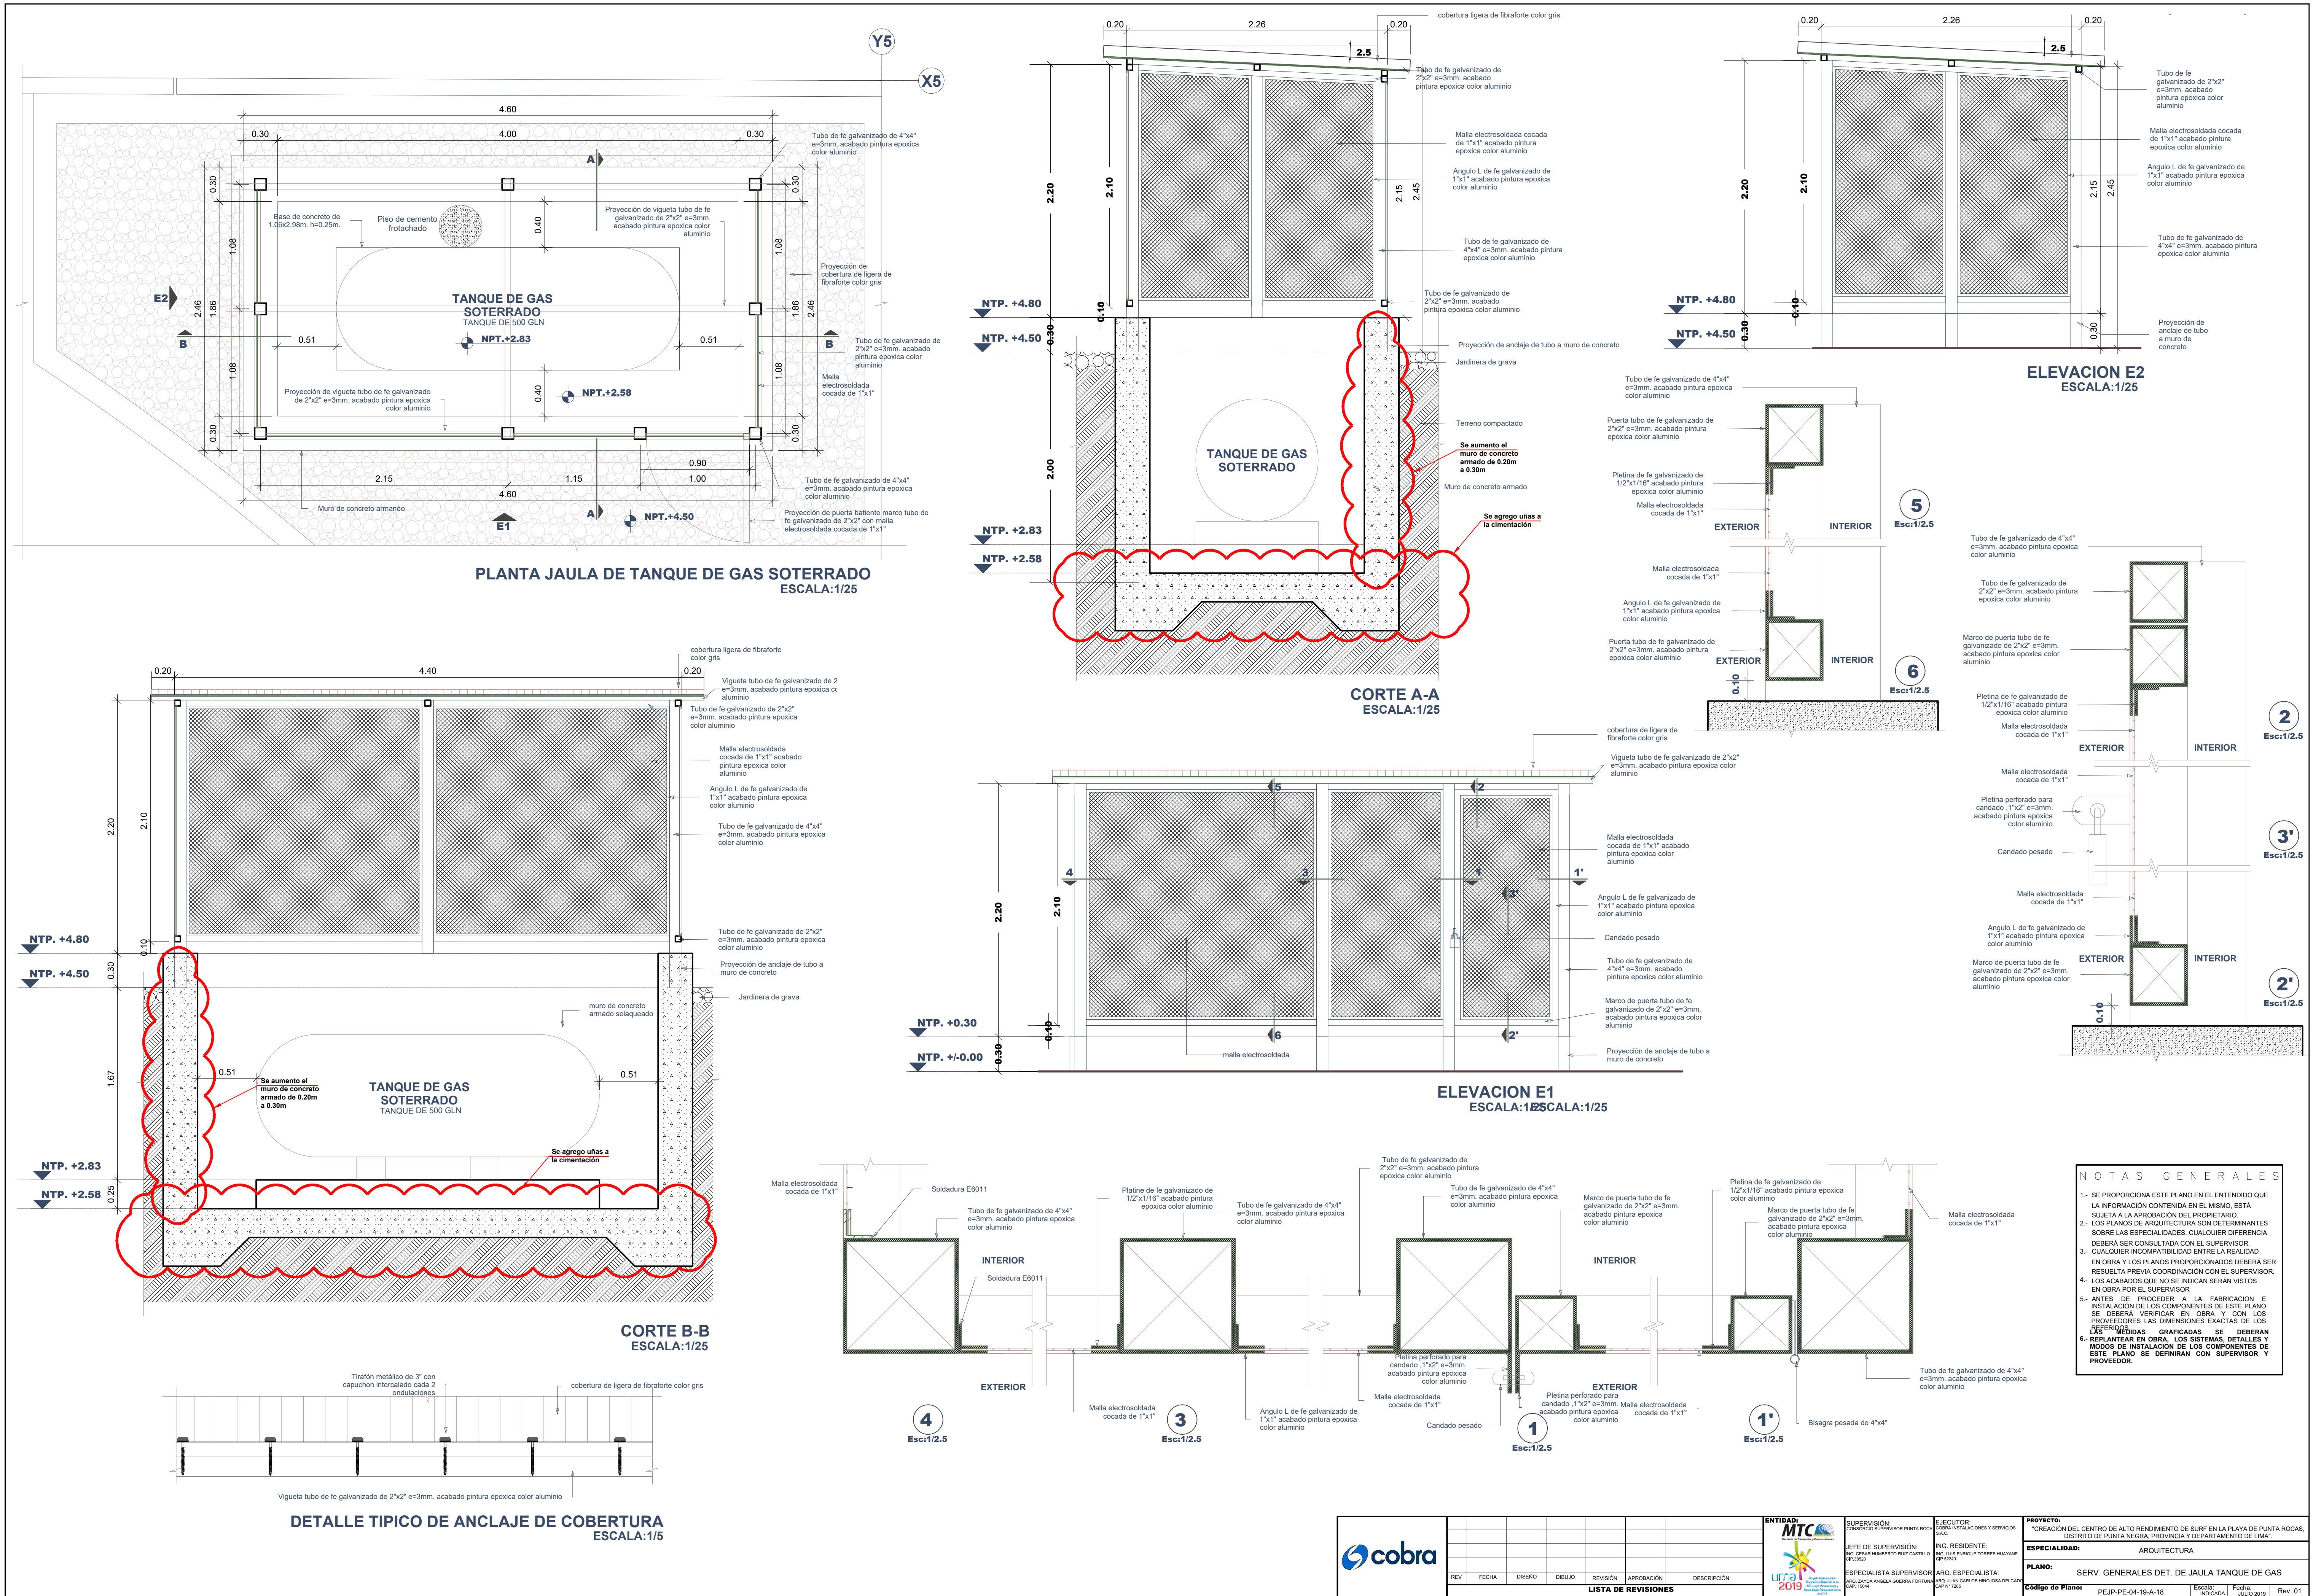


DETALLE JAULA PARA EQUIPOS ACC

Esc: 1/25

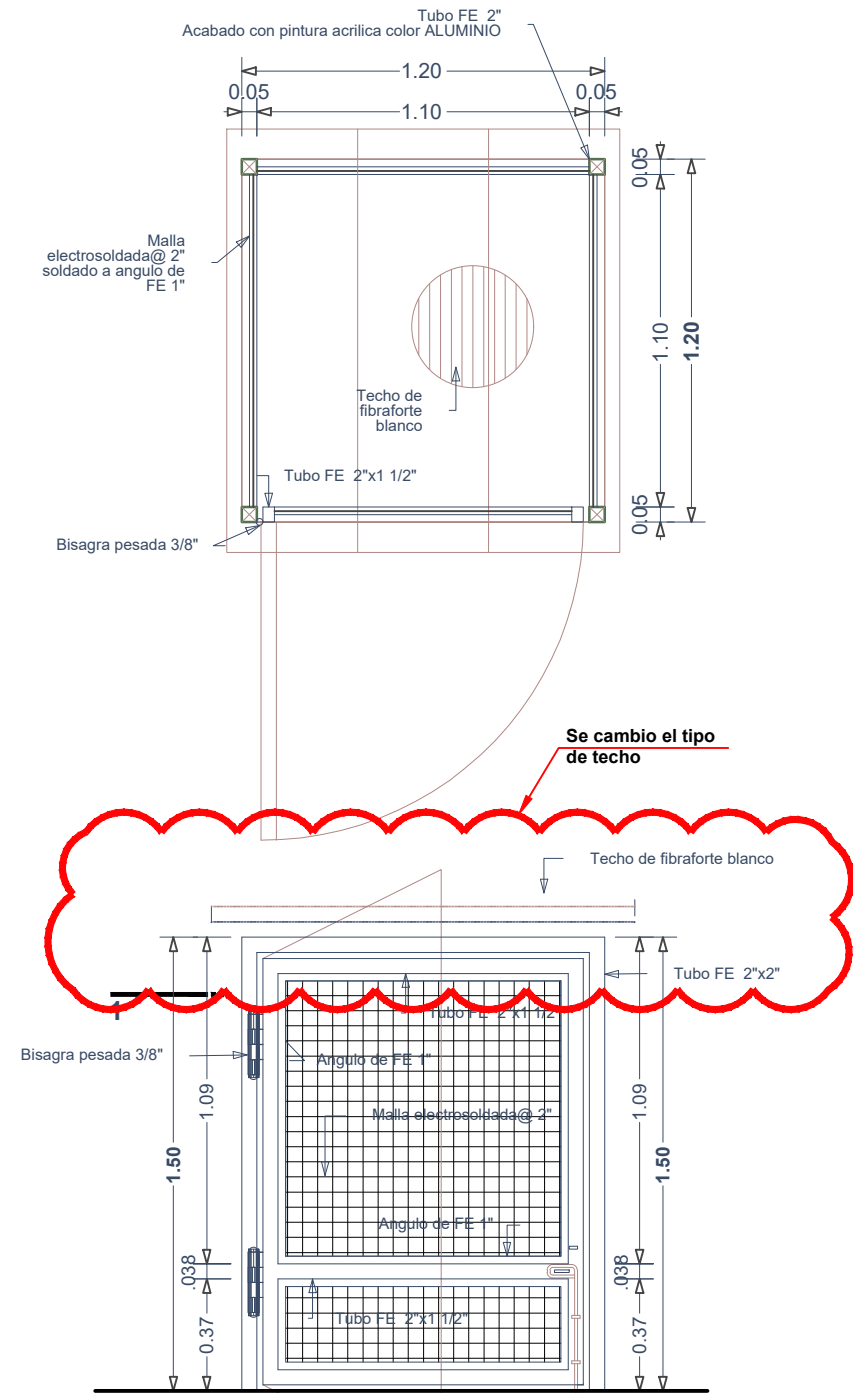


ELEVACION FRONTAL

Esc: 1/25

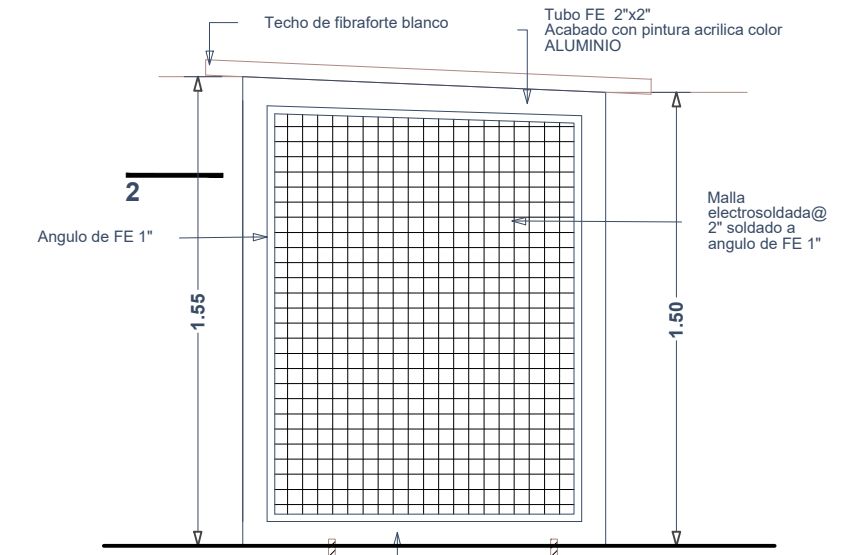


ELEVACION LATERAL

Esc: 1/25

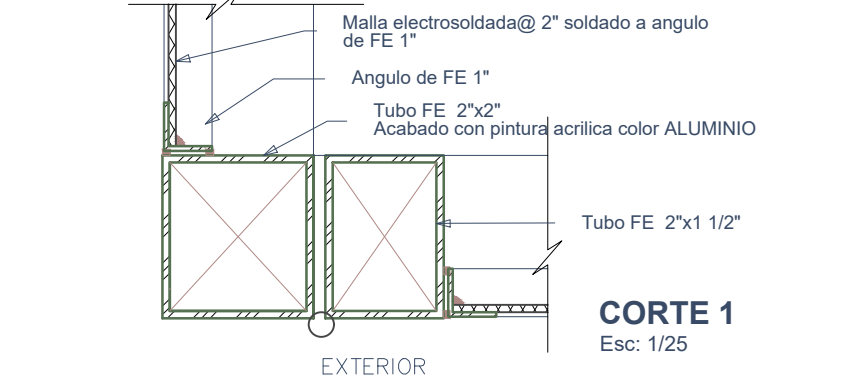


CORTE 1

Esc: 1/25

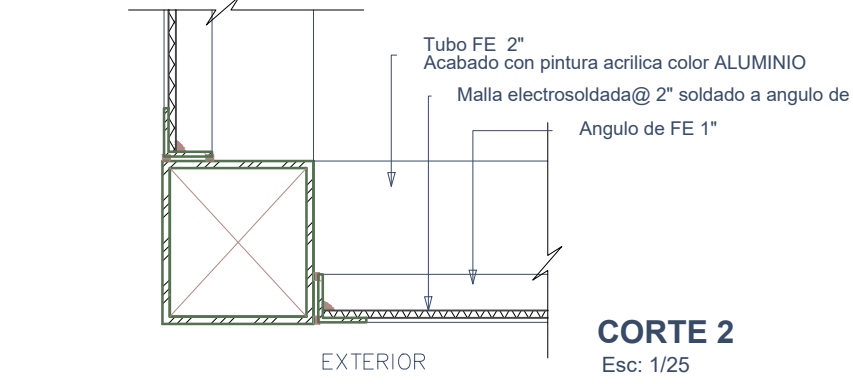

CORTE 2


Esc: 1/25

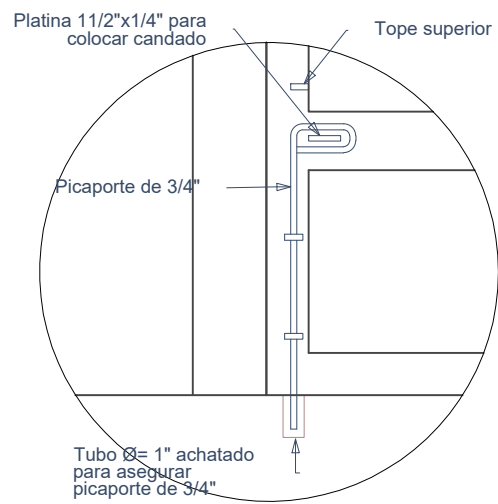


DETALLE PICAPORTE

Esc: 1/5


ING. EJECUTOR: CORREA INSTALACIONES Y SERVICIOS S.A.C.	PROYECTO: "CREACIÓN DEL CENTRO DE ALTO RENDIMIENTO DE SURF EN LA PLAYA DE PUNTA ROCAS, DISTRITO DE PUNTA NEGRA, PROVINCIA Y DEPARTAMENTO DE LIMA".
PERVISIÓN: ING. RESIDENTE: ING. LUIS ENRIQUE TORRES HUAYAN CIP-25339	ESPECIALIDAD: ARQUITECTURA
TA SUPERVISOR: ING. JUAN CARLOS HINGOIRA DELGADO CIP-14708	PLANO: DETALLE TIPICO DE MUROS DE DRYWALL, JAULA PARA EQUIPOS ACC
	Código de Plano: PE-IP-PE-04-19-A-22 Escala: INDICADA Fecha: 20.02.2019 Rev: 01

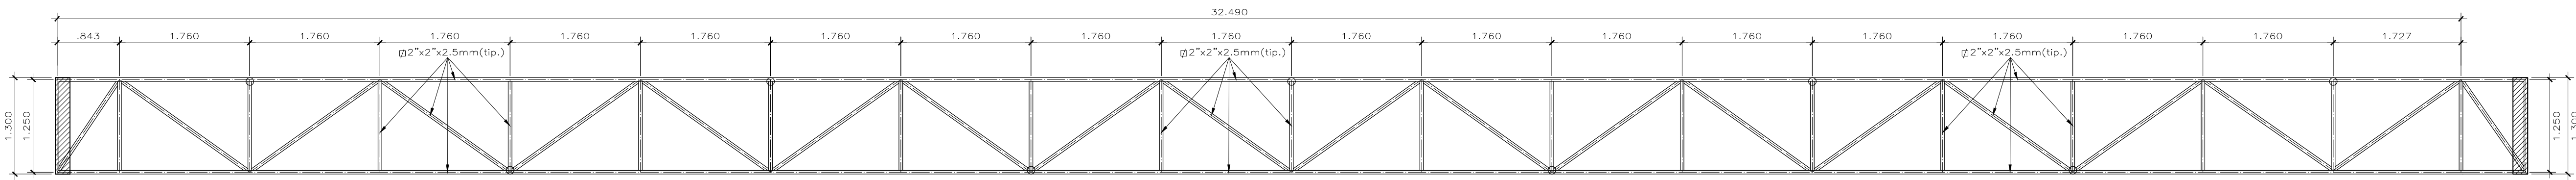




PLANTA DE ESTRUCTURA METALICA ADYACENTE A GARITA 3: CARA INFERIOR

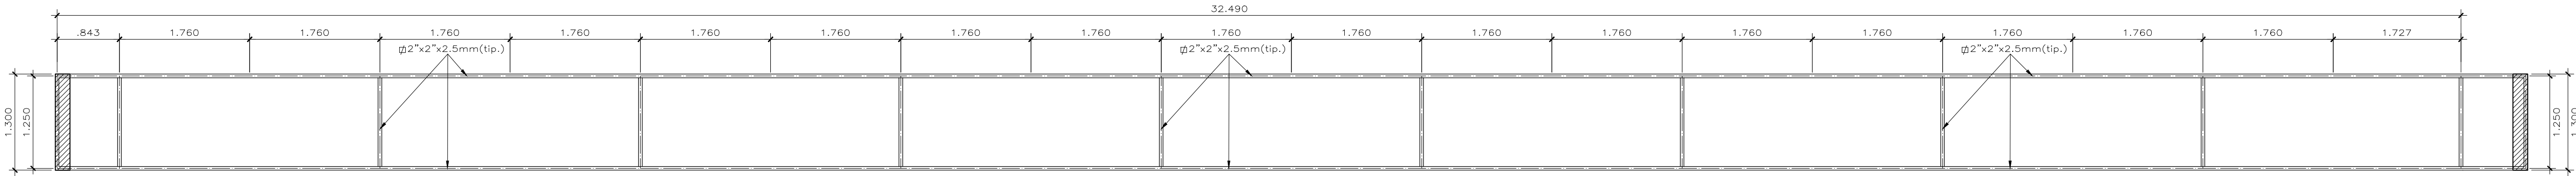

PLANTA DE ESTRUCTURA METALICA ADYACENTE A GARITA 3: CARA SUPERIOR

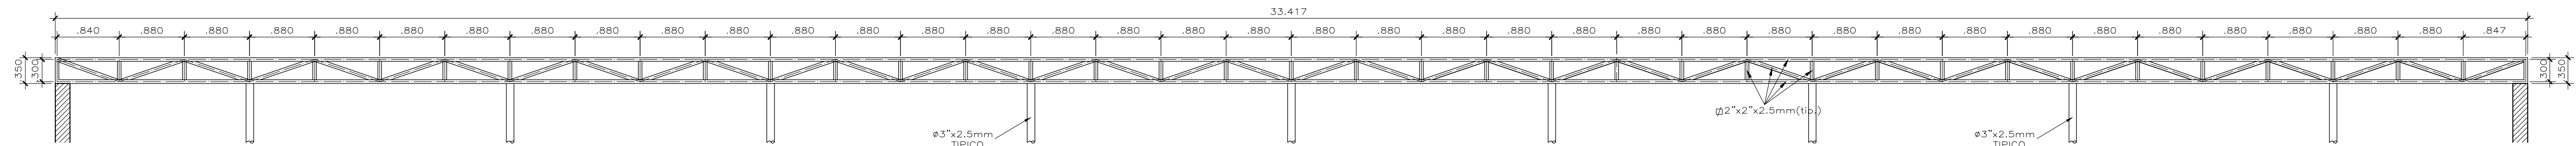


ELEVACION DE ESTRUCTURA METALICA ADYACENTE A GARITA 3

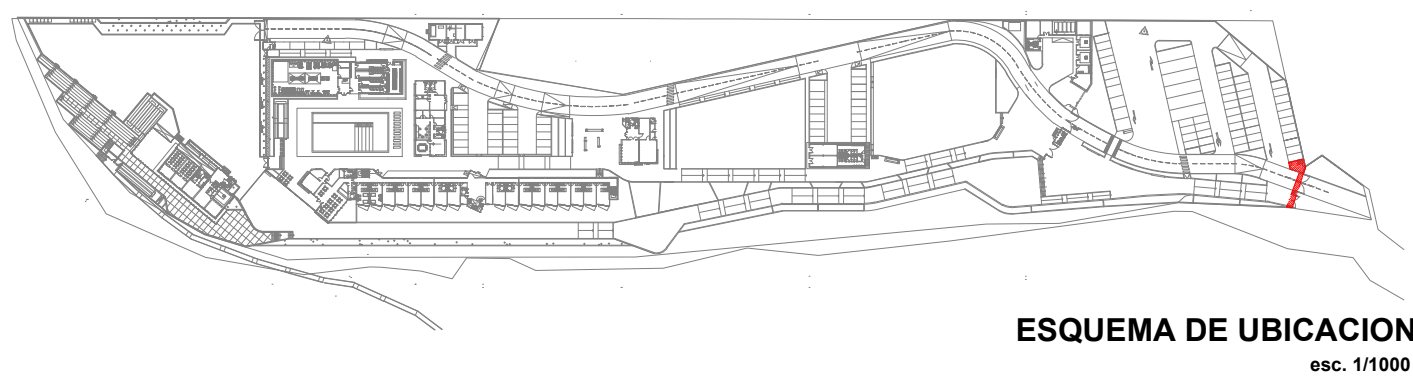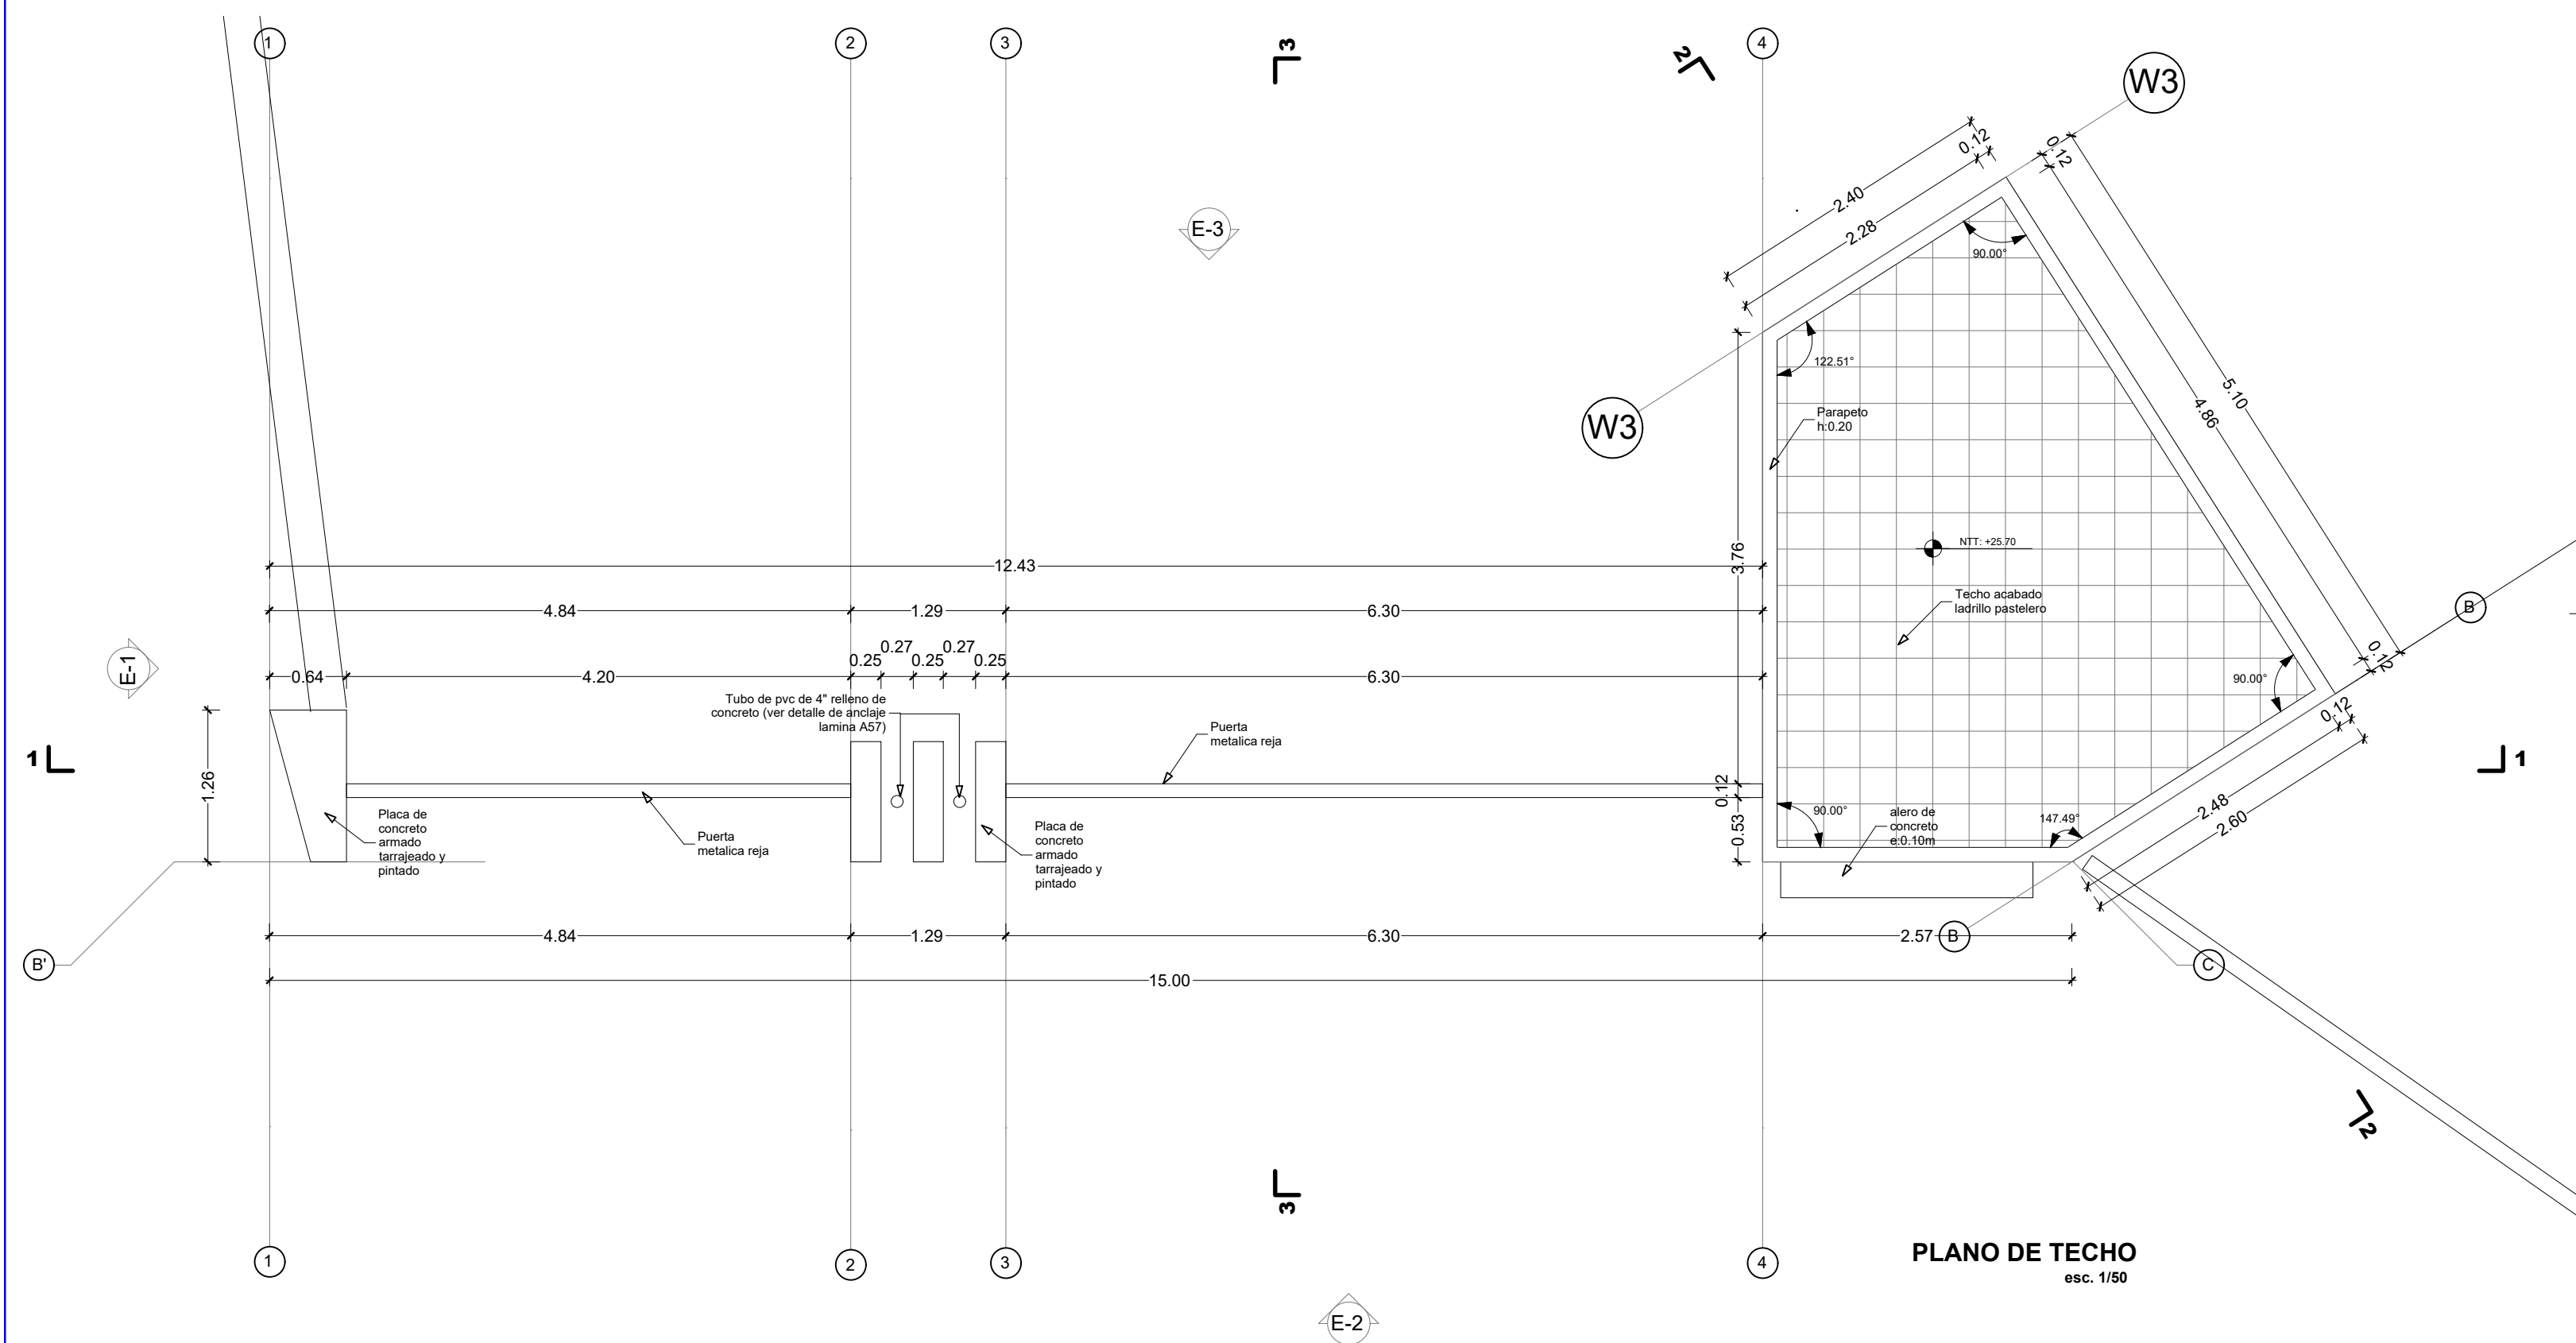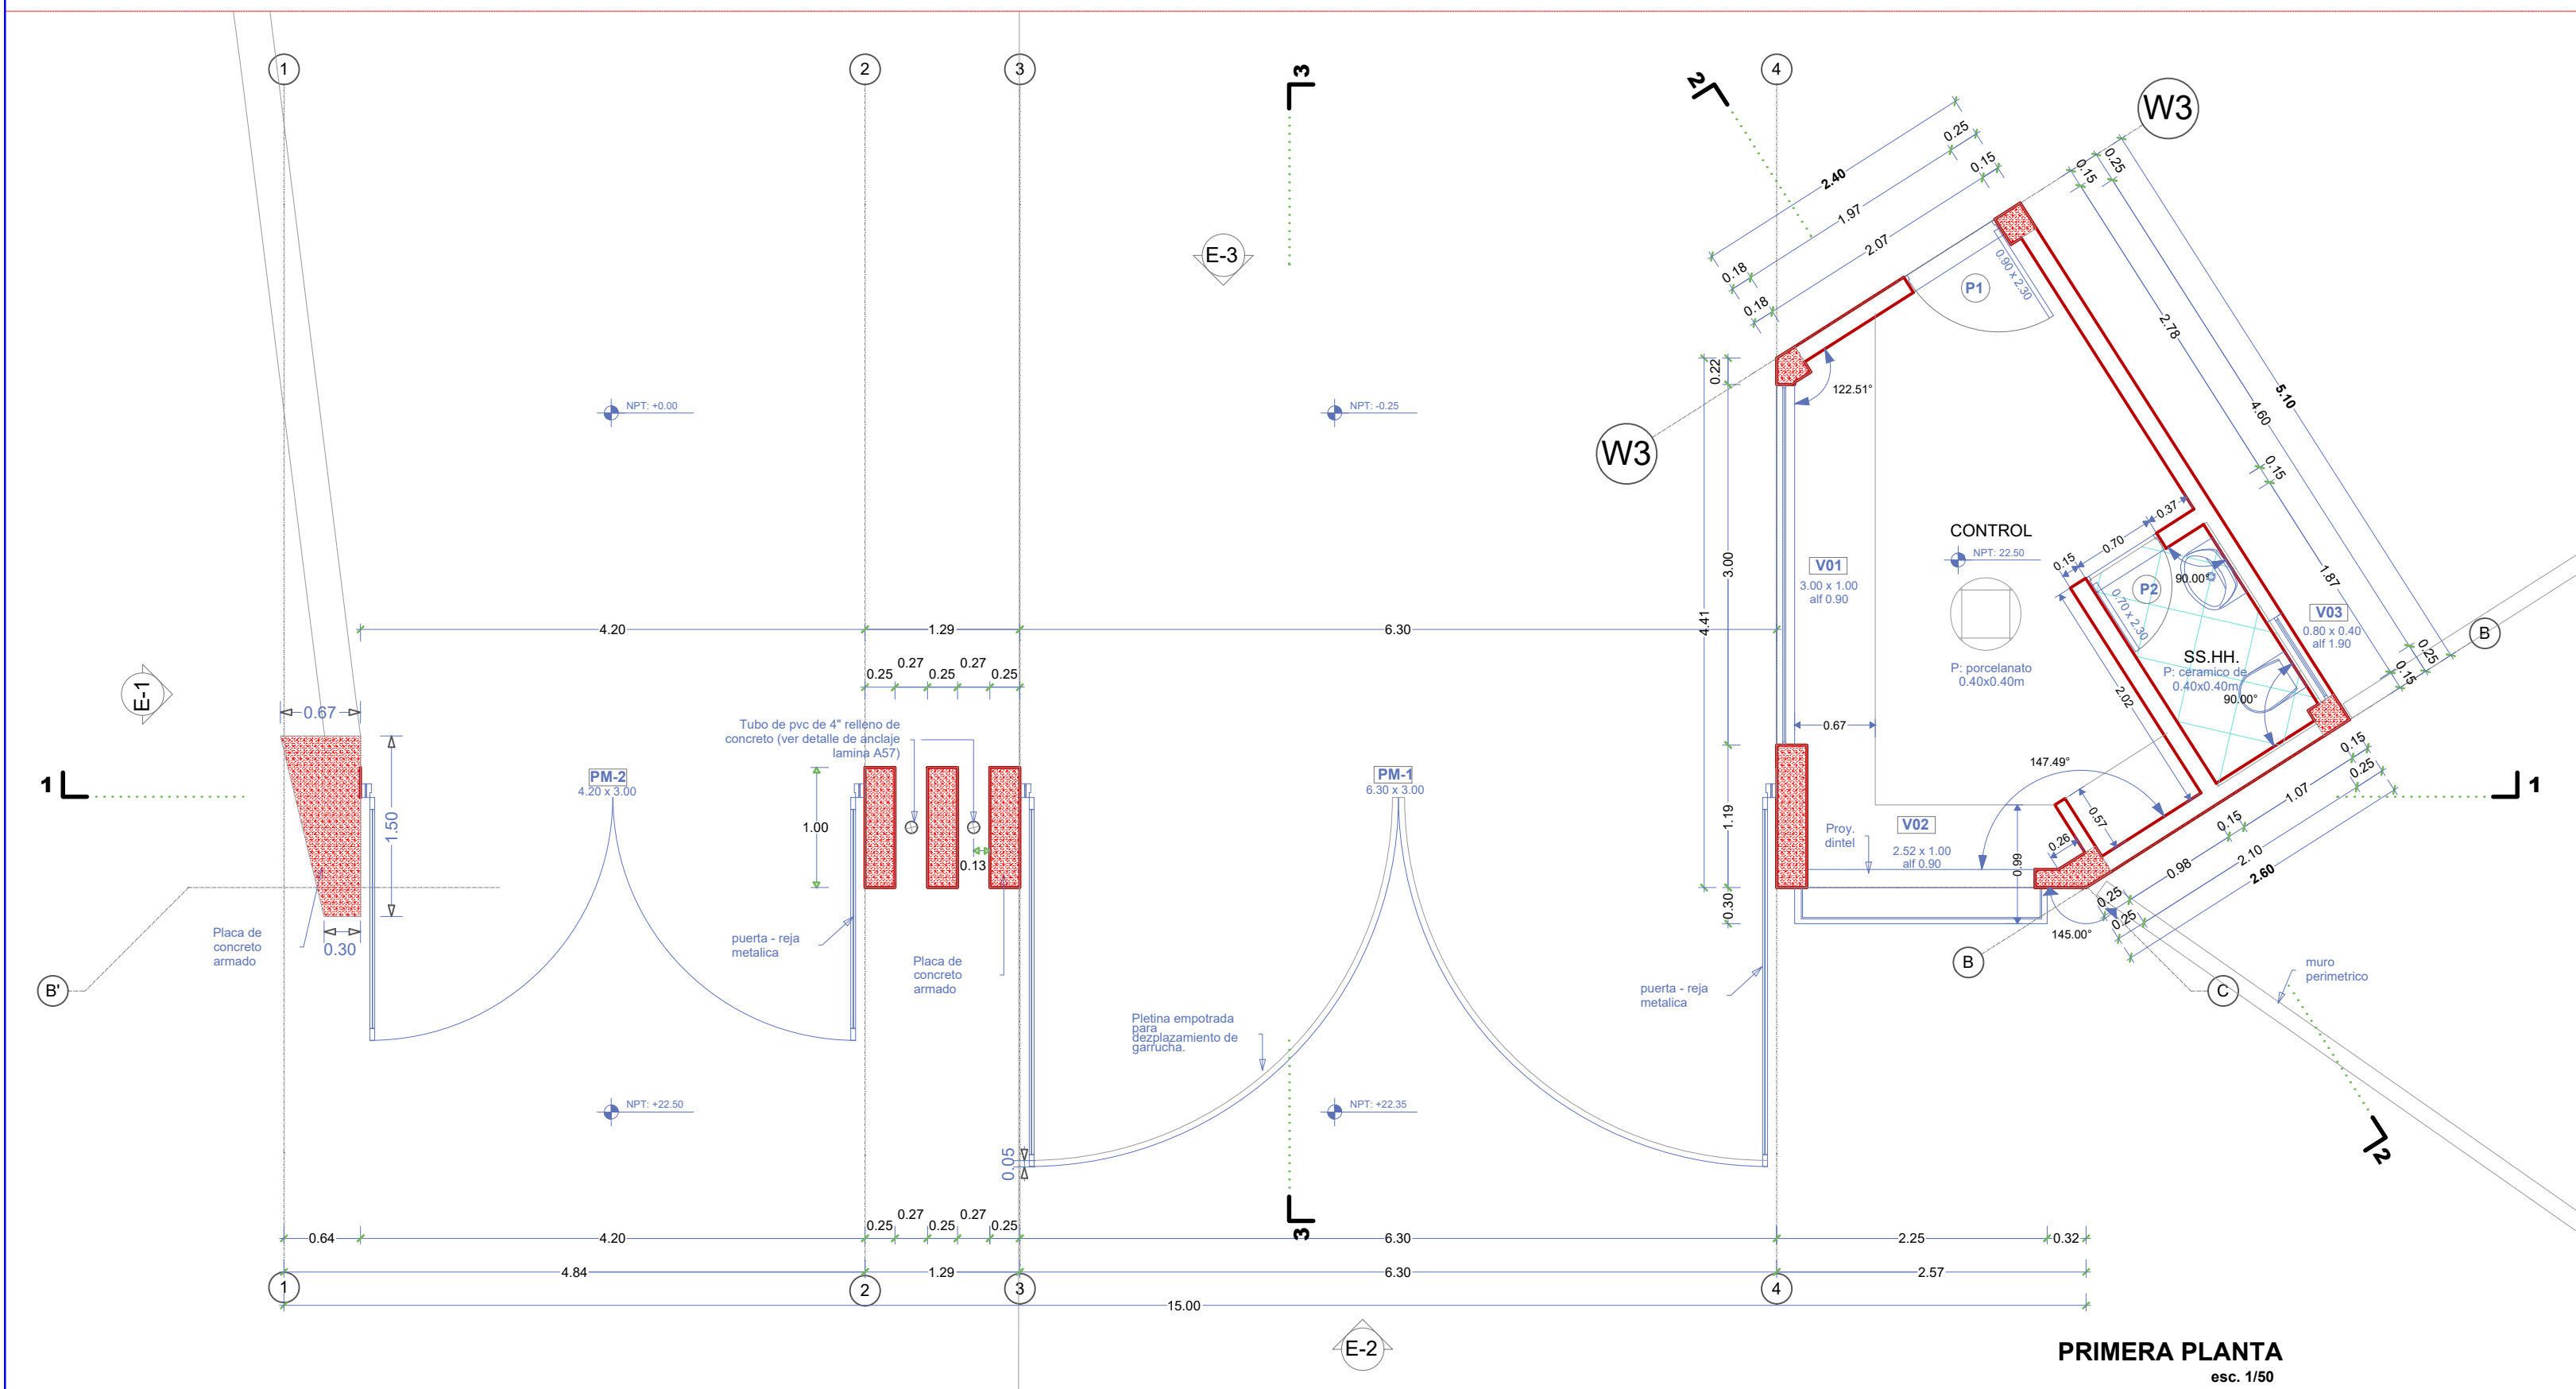



CUADRO DE VANOS - PUERTAS				
TIPO	ANCHO	ALTURA	CANT.	OBSERVACIONES
P-01	0.90	2.30	01	Puerta carp. de madera
P-02	0.70	2.30	01	Puerta carp. de madera
PM-1	6.30	3.00	01	Puerta -reja metalica
PM-2	4.20	3.00	01	Puerta -reja metalica




CUADRO DE VANOS - VENTANAS					
TIPO	ANCHO	ALTURA	ALFEIZER	CANT.	OBSERVACIONES
V01	3.00	1.00	0.90	01	Cristal templado de 6mm c/Carp. de aluminio
V02	2.52	1.00	0.90	01	ventana reflejante-Cristal tintado de 19mm.
V03	0.80	0.40	1.90	01	Cristal templado de 6mm c/Carp. de aluminio

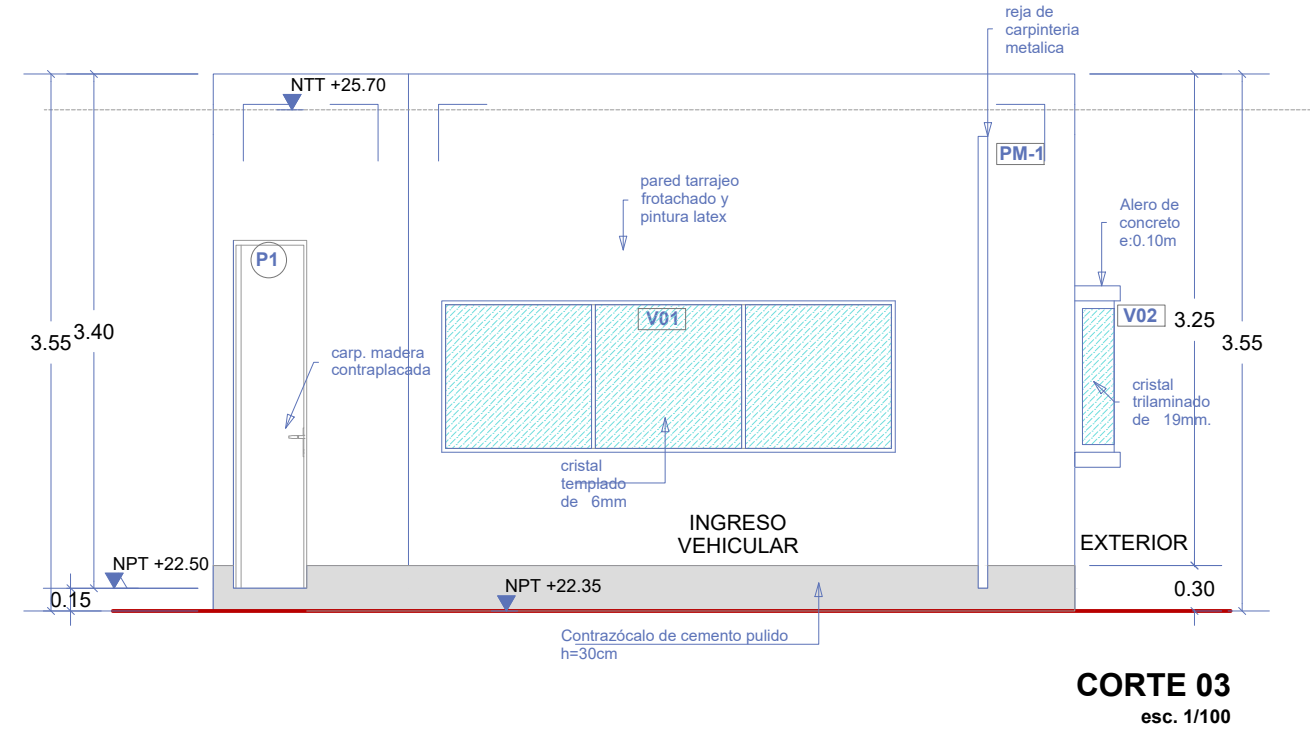

ACABADOS		AMBIENTES	
PSOS	Piso Cerámico -Cemento Gris de 40x40cm -Alta tracción.	SALA DE CONTROL Y VIGILANCIA	BAÑO
Enchape	Enchape de porcelanato de color de piso		
Cerámico	Cerámico -Cemento gris plata 40x40cm -h= 1.00 m.		
Listeles	Listeles - Pared cemento estructurado h=10cm		
Tarrajeo	Tarrajeo Frochado/Sellador/Empeste mural		
Latex	Latex superior - Mate lavable /similar		
Tarrajeo	Tarrajeo Frochado/Sellador/Impriante		
Latex	Latex / similar color Blanco		
Puerta	Puerta de madera contraplastada - lamina, perfiles, marco y detalles de madera con cerradura de 3 golpes.		
Cristal	Cristal tintado de 19mm, reflejante (tipo espejo) - marco y detalles de fe		
Cristal	Cristal templado 6 mm - marco y detalles de aluminio		
Lavatorio	Lavatorio modelo MANANTIAL ó similar		
Color	Color : blanco.		
Protección	Protección modelo SIFON JET ó similar.		
Color	Color : blanco.		
Llave	Llave de lavatorio baja al mueble		
Linea	Linea MARES colección ball cromo.		

LEYENDA	
---	MUROS DE ALBAÑILERIA
---	YABQUERIA
---	ESTRUCTURAS
---	VENTANAS
---	LEYENDA DE ACABADOS DE PISO

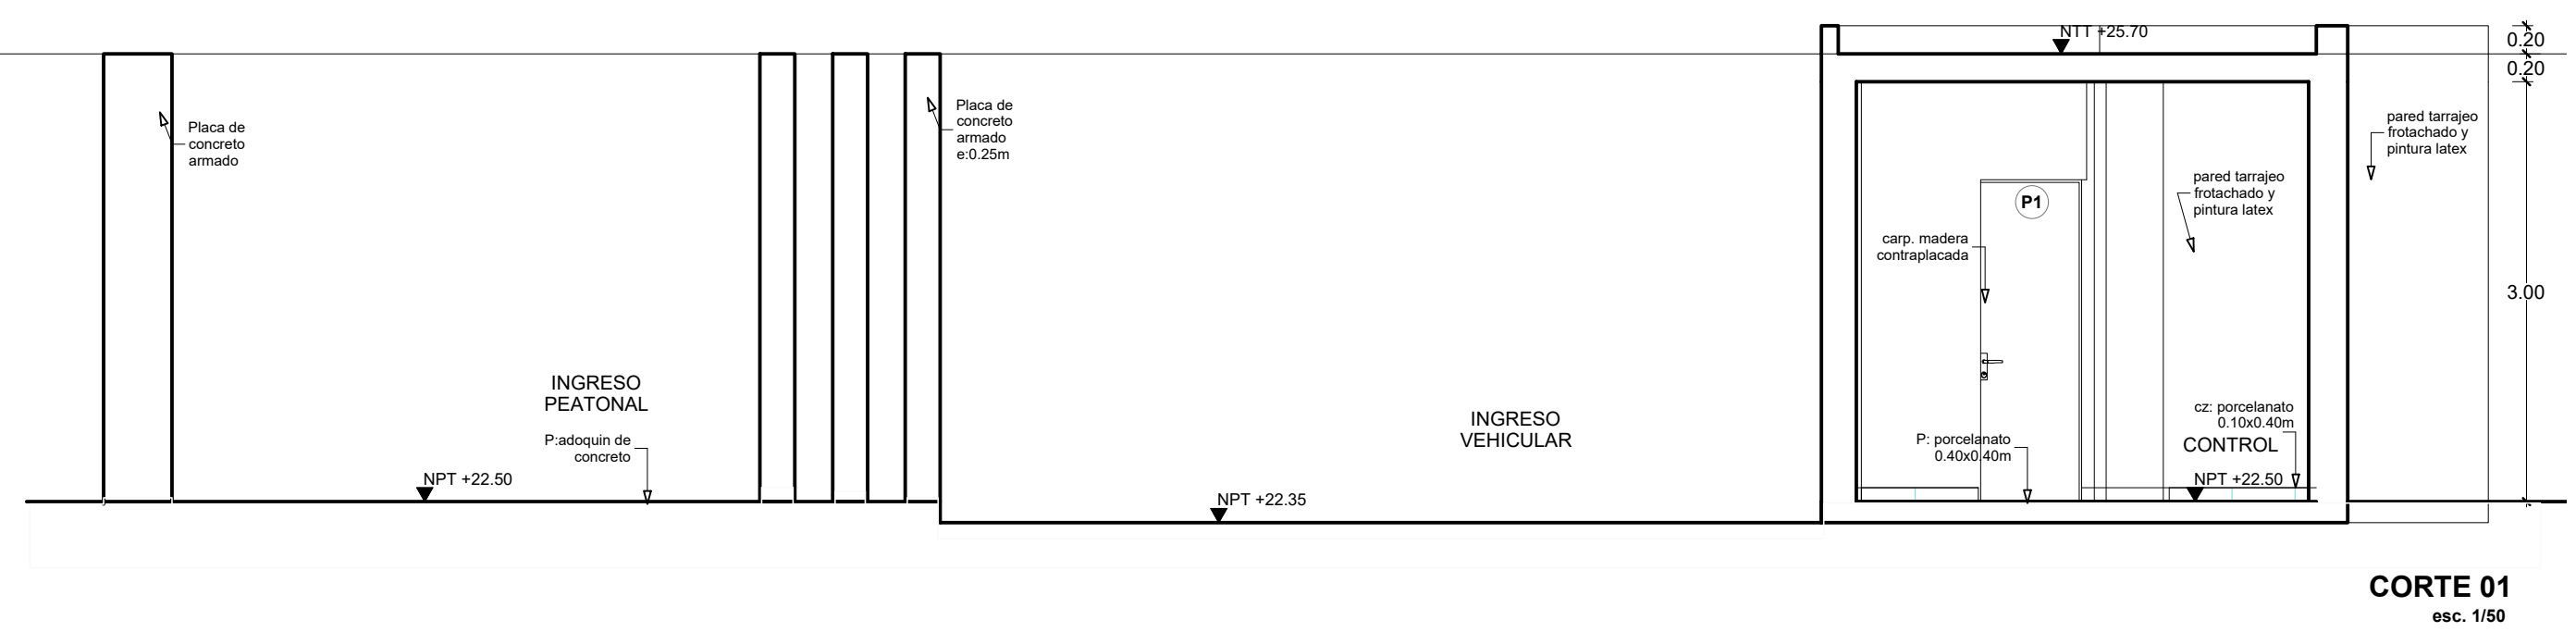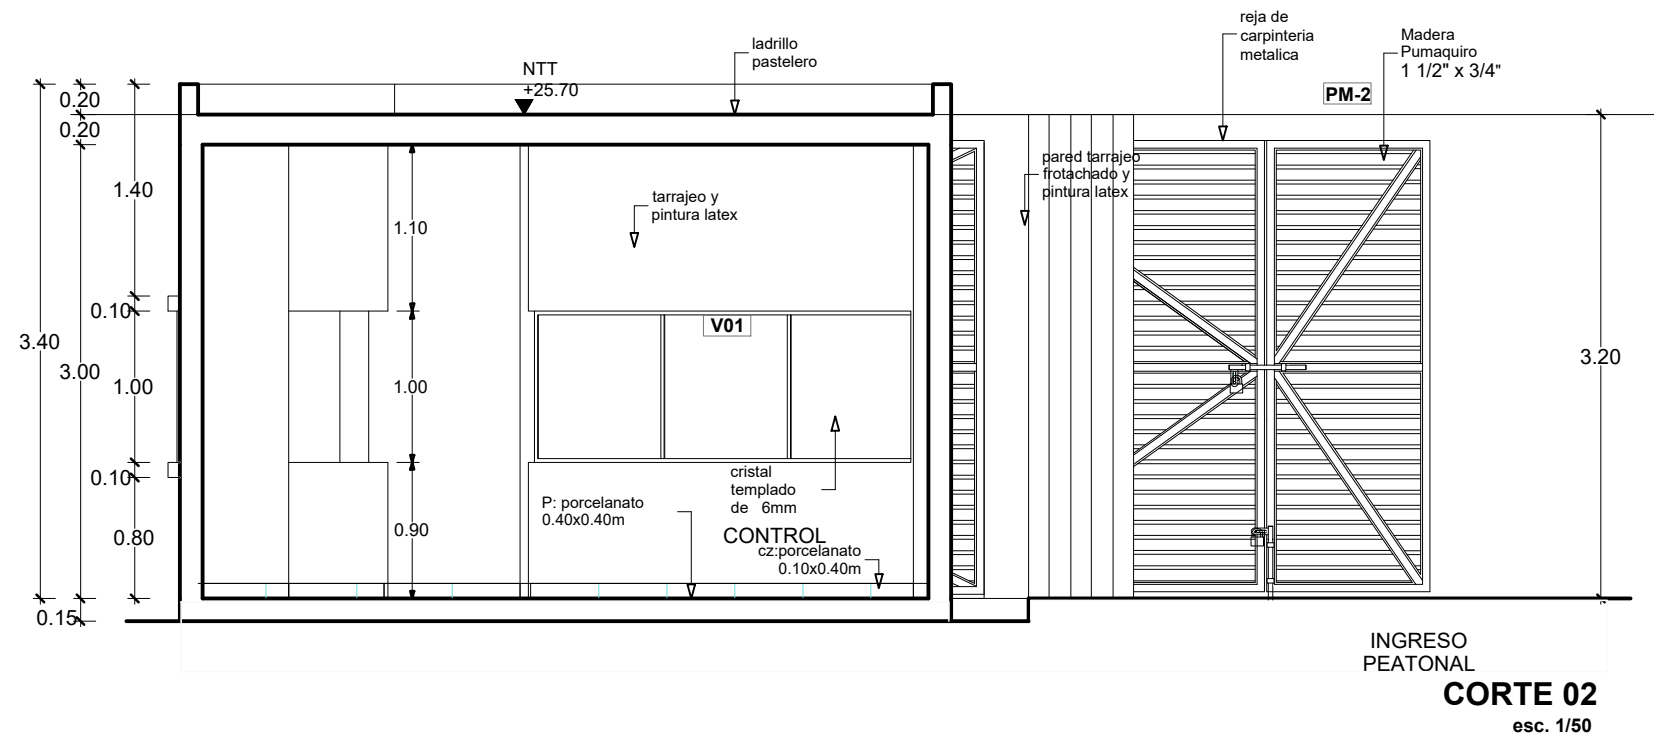


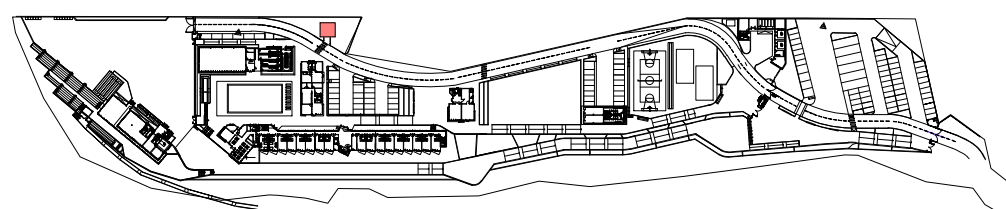
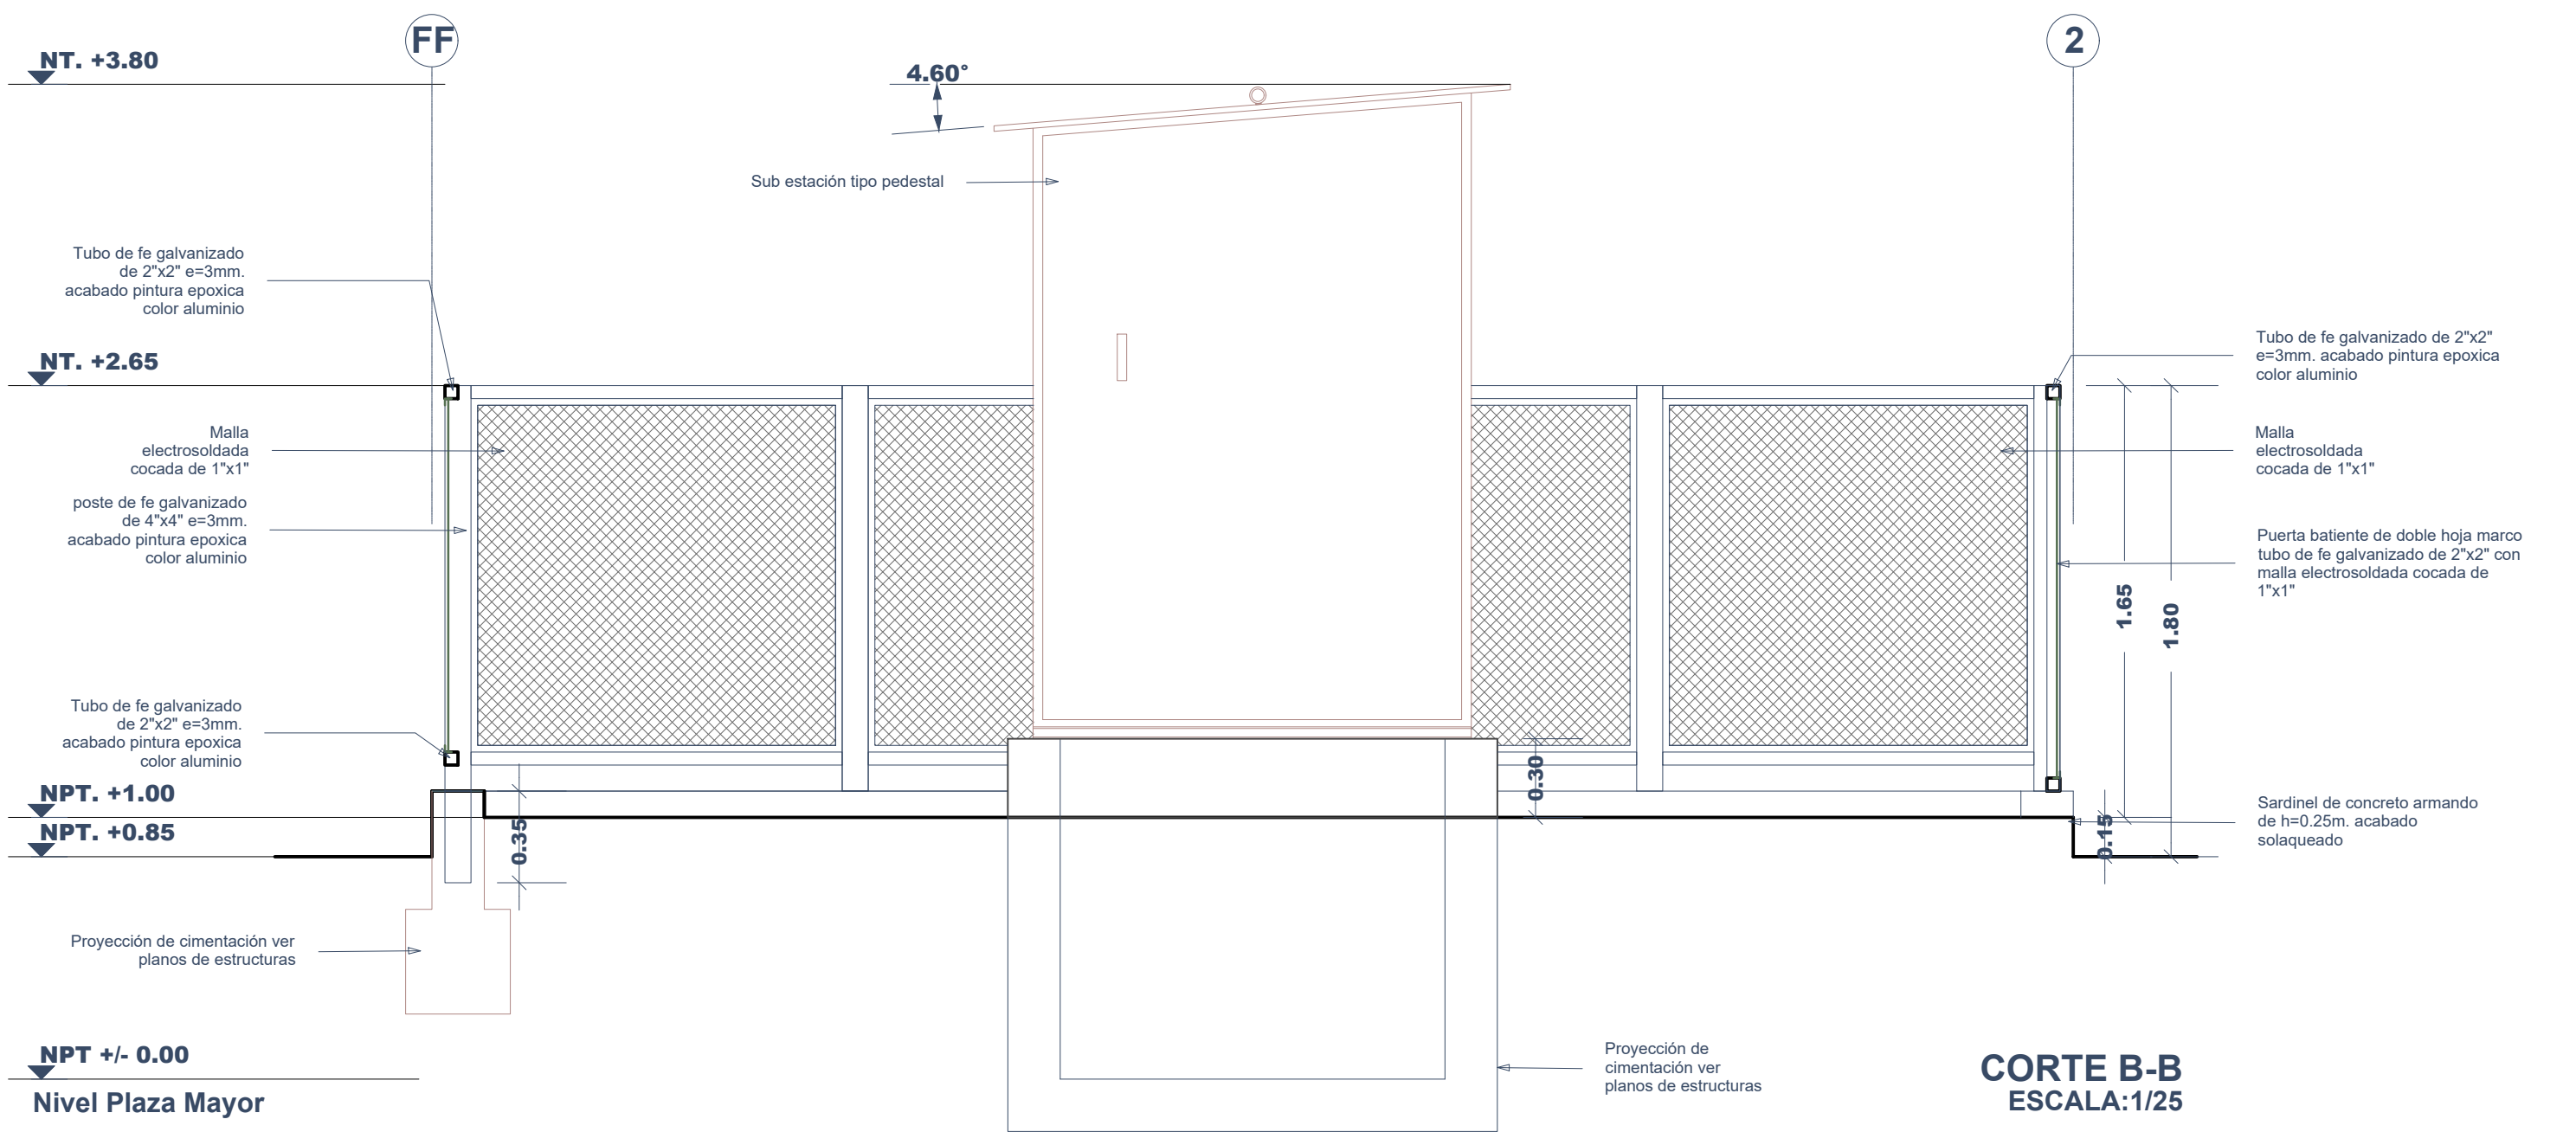
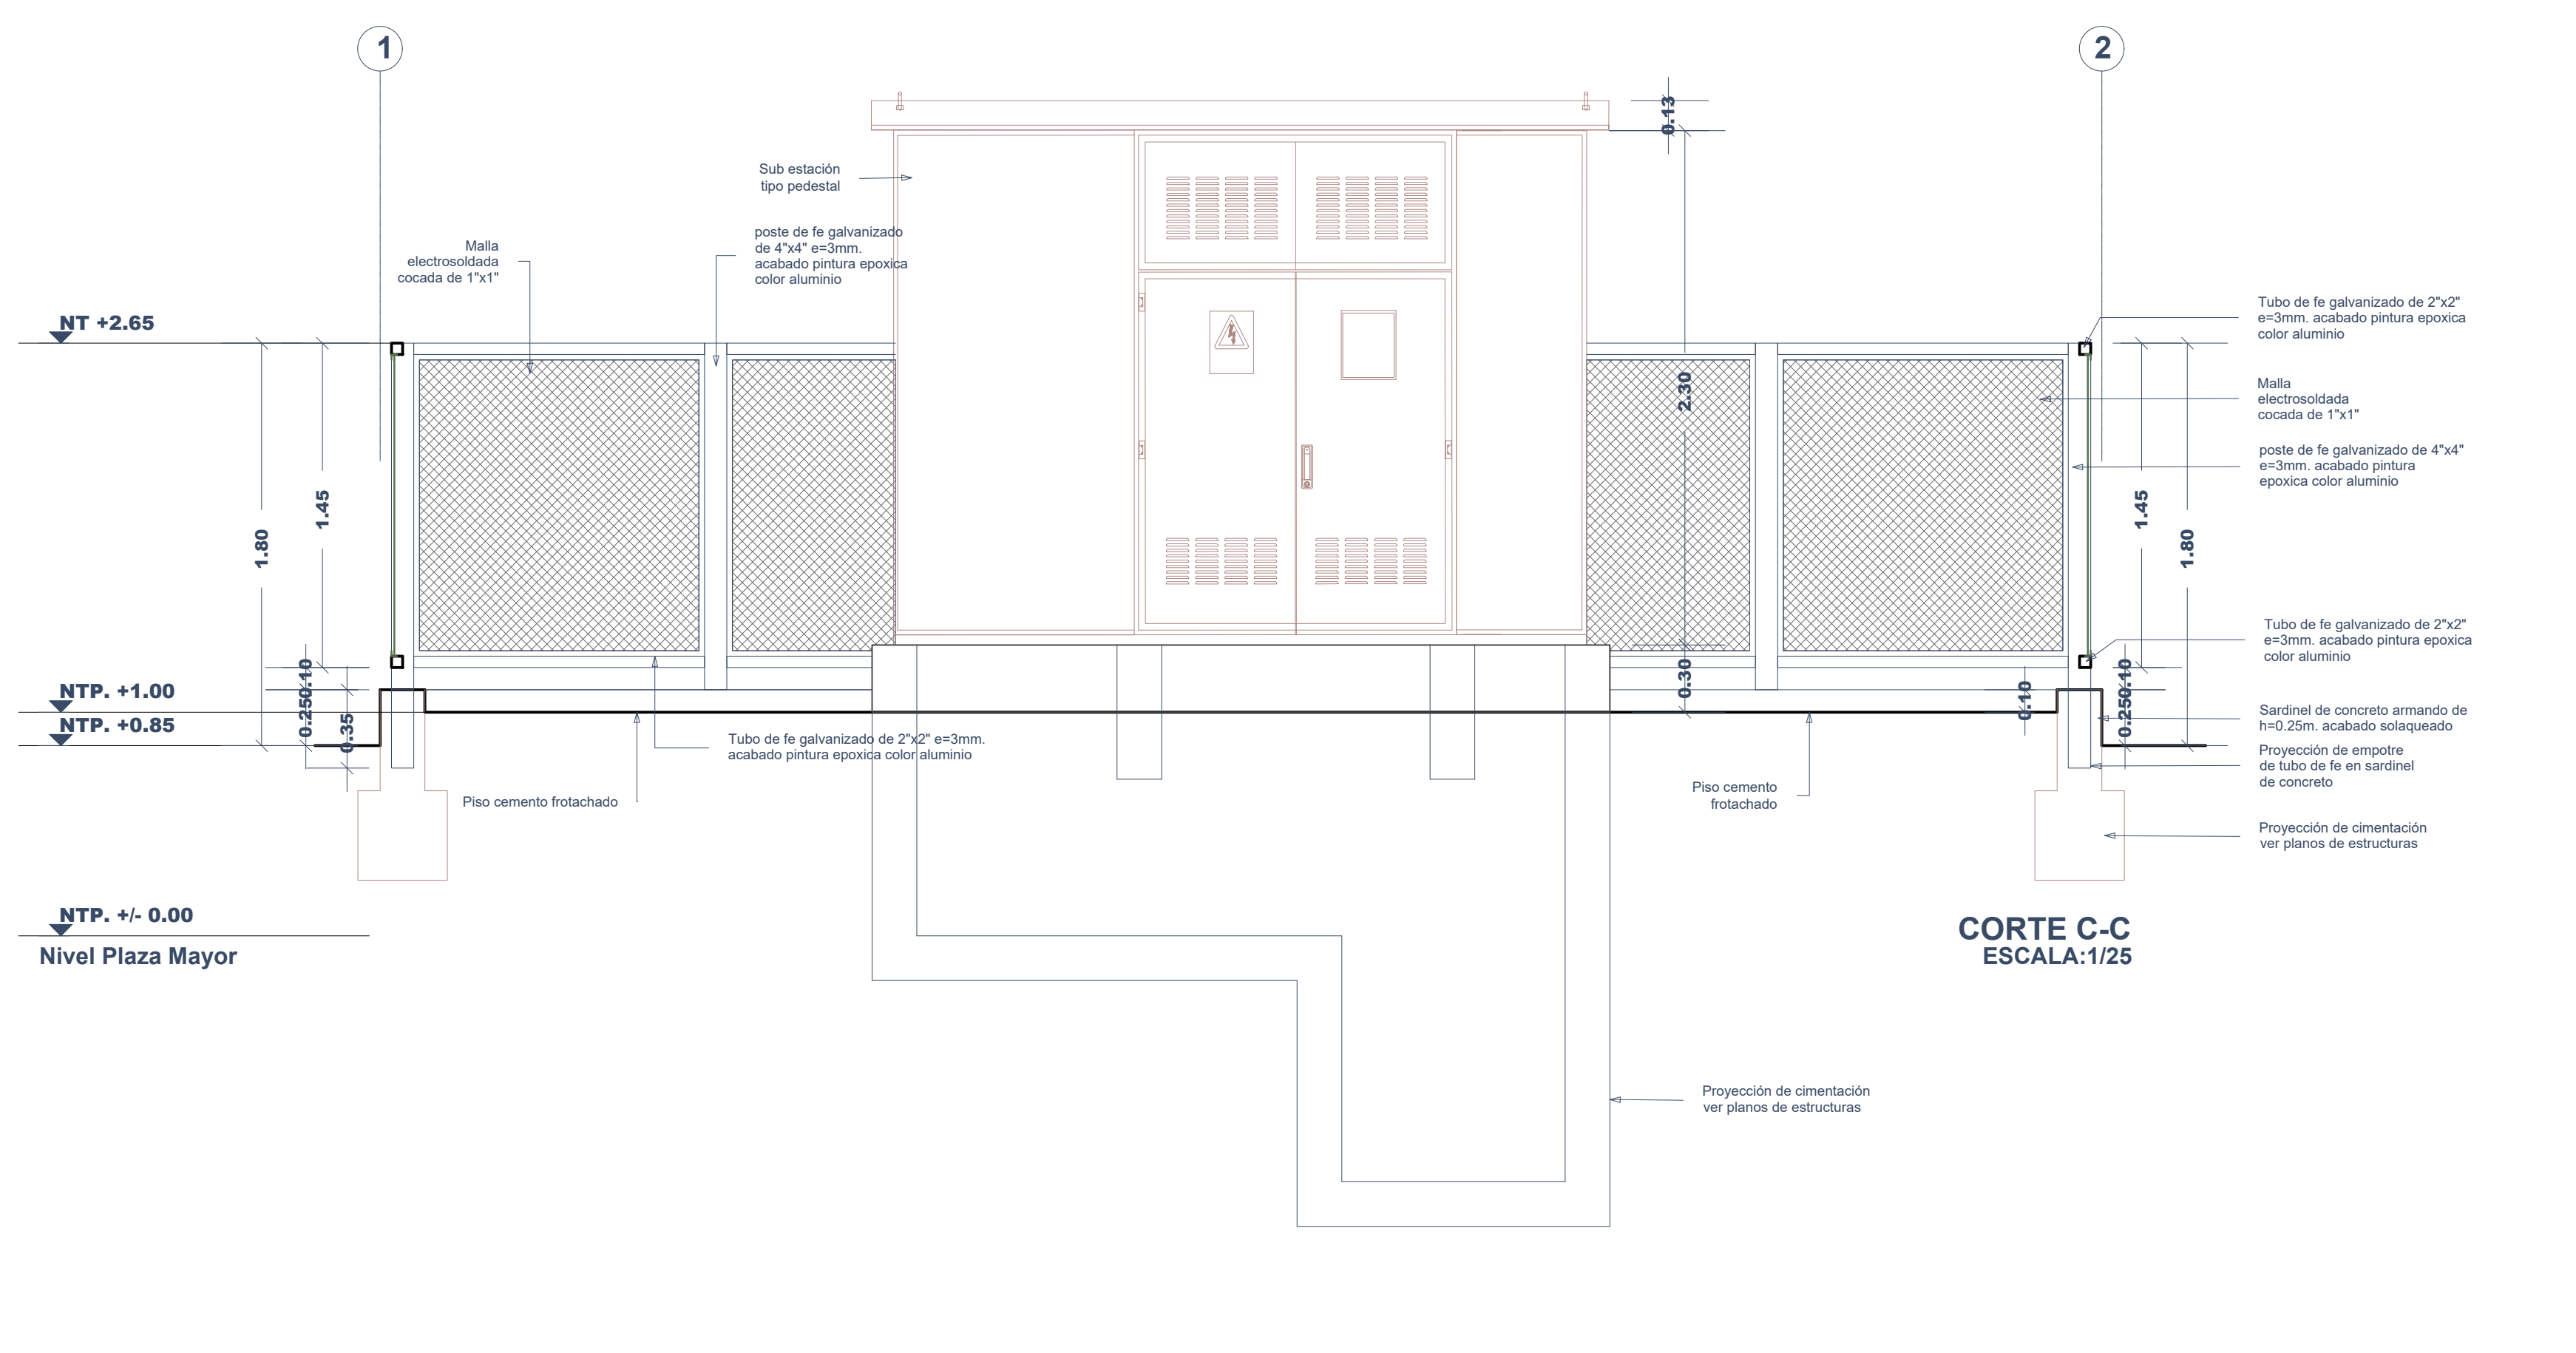


REV	FECHA	DISEÑO	DIBUJO	REVISIÓN	APROBACIÓN	DESCRIPCIÓN
LISTA DE REVISIONES						



SUPERVISIÓN: CONSORCIO SUPERVISOR PUNTA ROCA	EJECUTOR: COBRA INSTALACIONES Y SERVICIOS S.A.C.
JEFE DE SUPERVISIÓN: ING. CESAR HUMBERTO RUIZ CASTILLO CIP.39520	ING. RESIDENTE: ING. LUIS ENRIQUE TORRES HUAYATA CIP.52340
ESPECIALISTA SUPERVISOR: ARQ. ZAYDA ANGELA GUERRA FORTUNA CAP. 15044	ARQ. ESPECIALISTA: ARQ. JUAN CARLOS HINOJOSA DELO CIP. N° 7285

PROYECTO:	"CREACION DEL CENTRO DE ALTO RENDIMIENTO DE SURF EN LA PLAYA DE PUNTA ROCAS, DISTRITO DE PUNTA NEGRA, PROVINCIA Y DEPARTAMENTO DE LIMA".		
ESPECIALIDAD:	ARQUITECTURA		
PLANO:	PLANTA_CORTES_SUB ESTACION		
Código de Plano:	PE-DE-0110-1-10	Escala:	Fecha: 2011.04

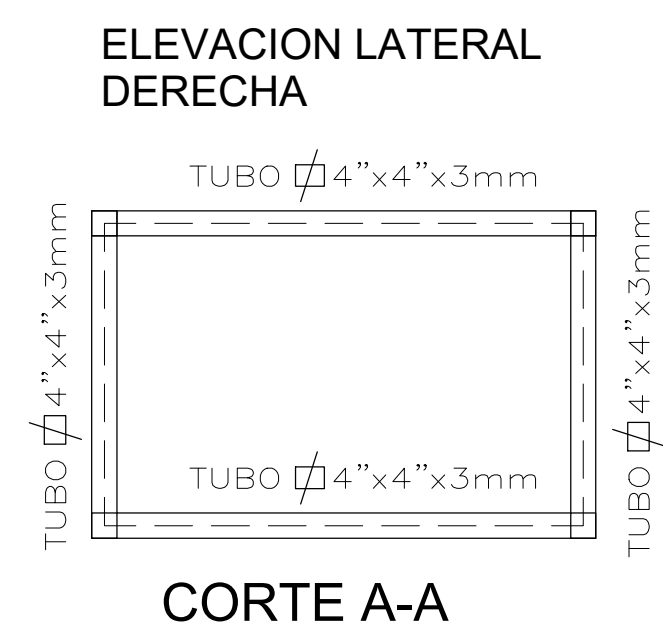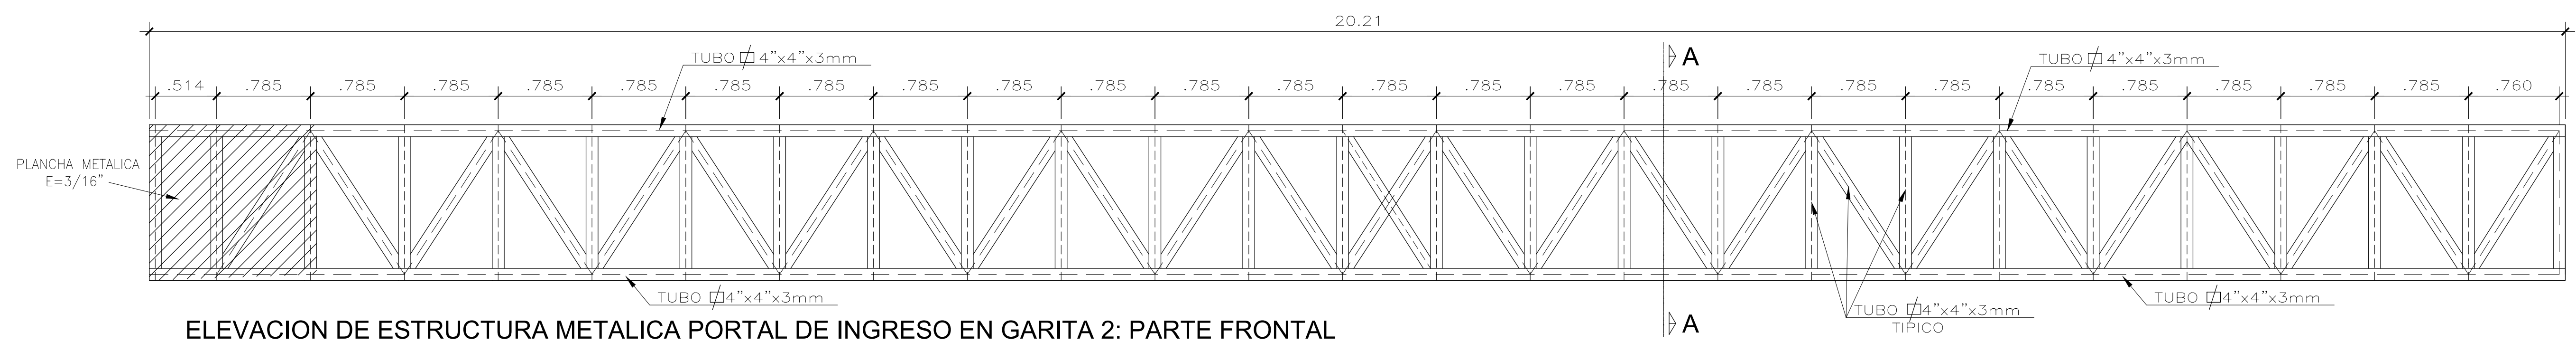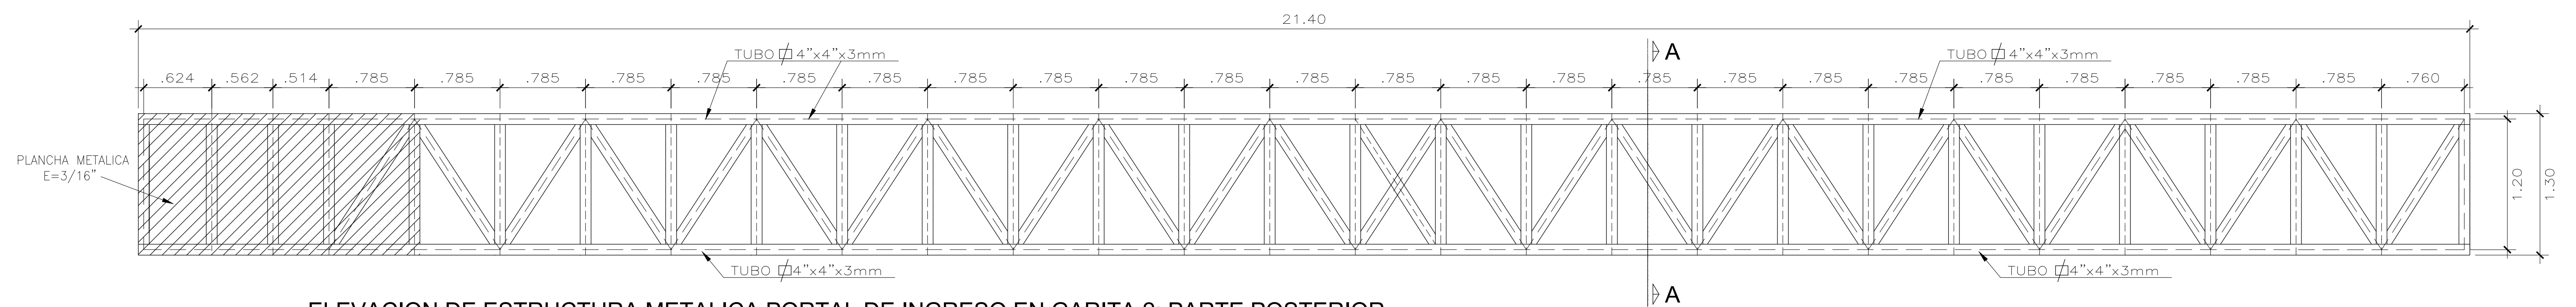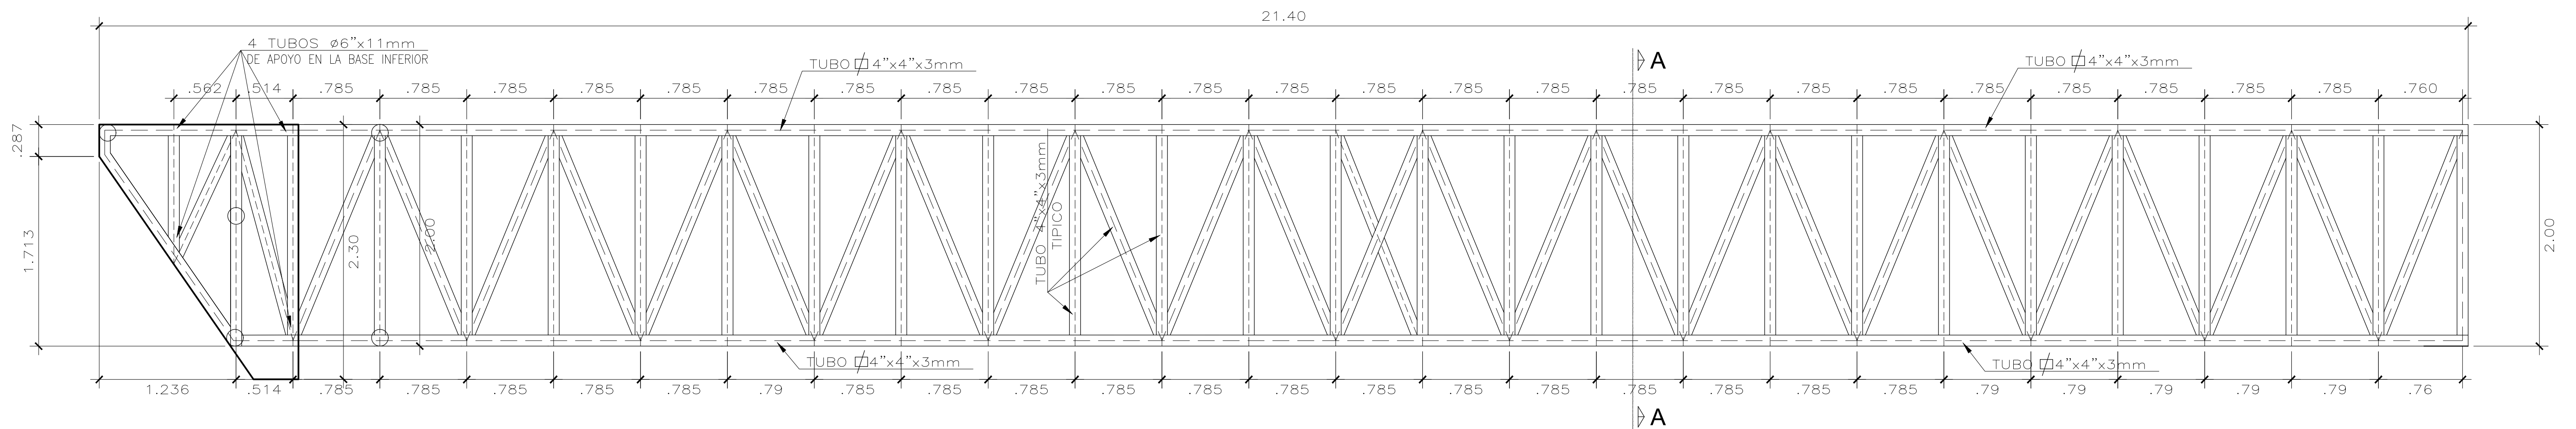

CORTE A-A