



# **ADQUISICIÓN DE REPUESTOS DE DOS AÑOS DE OPERACIÓN PARA INSTRUMENTOS DEL PAQUETE NIS-Z-001 DEL PROYECTO MODERNIZACIÓN REFINERÍA TALARA**

## **Condiciones Técnicas**

Diciembre 2022

Petróleos del Perú – PETROPERÚ S.A.  
Refinería Talara

## **ÍNDICE**

<b>1. OBJETO.....</b>	<b>3</b>
<b>2. DESCRIPCIÓN DE LOS BIENES .....</b>	<b>3</b>
<b>3. NORMATIVA APLICABLE A LA ADQUISICIÓN .....</b>	<b>3</b>
<b>4. PLAZO DE ENTREGA .....</b>	<b>3</b>
<b>5. SISTEMA DE CONTRATACIÓN .....</b>	<b>4</b>
<b>6. EVALUACIÓN.....</b>	<b>4</b>
<b>7. MONTO ESTIMADO REFERENCIAL (MER).....</b>	<b>4</b>
<b>8. LUGAR Y CONDICIONES DE ENTREGA.....</b>	<b>4</b>
<b>8.1. EMBALAJE Y TRANSPORTE .....</b>	<b>4</b>
<b>9. REQUERIMIENTOS TÉCNICOS MÍNIMOS PARA EVALUACIÓN EN EL PROCESO DE SELECCIÓN.....</b>	<b>4</b>
<b>10. DOCUMENTOS PARA FORMALIZACIÓN DE CONTRATO .....</b>	<b>4</b>
<b>11. GARANTÍAS .....</b>	<b>5</b>
<b>12. PENALIDADES .....</b>	<b>5</b>
<b>13. FACTURACIÓN Y FORMA DE PAGO.....</b>	<b>5</b>
<b>14. ADMISTRACIÓN Y CONFORMIDAD.....</b>	<b>6</b>
<b>15. OBLIGACIONES Y RESPONSABILIDADES DEL PROVEEDOR.....</b>	<b>6</b>
<b>16. FACILIDADES, OBLIGACIONES Y/O RESPONSABILIDAD DE PETROPERÚ (SEGÚN CORRESPONDA) .....</b>	<b>6</b>
<b>17. CAUSALES DE RESOLUCIÓN DE CONTRATO .....</b>	<b>6</b>
<b>18. ENTREGABLES.....</b>	<b>7</b>
<b>19. APÉNDICES.....</b>	<b>7</b>

## **CONDICIONES TÉCNICAS**

### **ADQUISICIÓN DE REPUESTOS DE DOS AÑOS DE OPERACIÓN PARA INSTRUMENTOS DEL PAQUETE NIS-Z-001 DEL PROYECTO MODERNIZACIÓN REFINERÍA TALARA**

#### **1. OBJETO**

PETRÓLEOS DEL PERÚ - PETROPERÚ S.A., en adelante PETROPERÚ, requiere adquirir los BIENES de repuestos de dos años de operación para los instrumentos del paquete NIS-Z-001 del Proyecto Modernización Refinería Talara.

#### **DEFINICIONES:**

- PETROPERÚ: PETROPERÚ – PETROLEOS DEL PERÚ S.A. es el comprador de los Bienes.
- PROVEEDOR: Vendedor de los Bienes.
- BIENES: Repuestos para dos años de operación.
- ORDEN DE COMPRA: Documento que define las obligaciones contractuales entre el Comprador y el Vendedor.

#### **2. DESCRIPCIÓN DE LOS BIENES**

Detallados en el **Apéndice N°01**.

#### **3. NORMATIVA APLICABLE A LA ADQUISICIÓN**

La fabricación de los Bienes, de ser aplicable, deberán seguir lo indicado en las siguientes normas para petróleo y gas:

- API American Petroleum Institute
- OSHAS Occupational Health And Safety Assessment Series
- ISO International Organization for Standardization
- ASME American Society of Mechanical Engineers
- ASTM American Society for Testing and materials
- ANSI American National Standards Institute
- AWS American Welding Society
- NACE National Association Corrosion Engineers
- NFPA National Fire Protection Association
- UL Underwriters Laboratory, Inc.
- FM Factory Mutual Engineering Corp.
- SSPC Steel Structures Painting Council
- IEC International Electrotechnical Commission
- SMRP Society for Maintenance & Reliability Professionals
- ISA International Society of Automation
- IEEE Institute of Electrical and Electronics Engineers
- NIST National Institute of Standards and Technology
- TÜV Technischer Überwachungs-Verein

#### **4. PLAZO DE ENTREGA**

El proveedor notificará a PETROPERU (14) días antes de realizar la entrega de los bienes, con el fin de que PETROPERU realice las gestiones necesarias para su recepción. El máximo en que deberá efectuarse la entrega será de (25) semanas calendario contados a partir de la notificación de la Orden de Compra.

**5. SISTEMA DE CONTRATACIÓN**

A Suma Alzada

**6. EVALUACIÓN**

Por Ítem.

**7. MONTO ESTIMADO REFERENCIAL (MER)**

RESERVADO en Dólares (USD). Debe incluir todos los tributos, seguros, transporte, inspecciones, pruebas y de ser el caso los costos laborales respectivos conforme a la legislación vigente, así como cualquier otro concepto que le sea aplicable y que pueda incidir sobre el valor.

**8. LUGAR Y CONDICIONES DE ENTREGA**

La recepción de carga será en:

Almacenes de PETROPERÚ - Refinería Talara Av. G S/N Acceso 1 (Lado Plaza Vea Centro – Talara - Perú). Horario de Atención: lunes a viernes de 7:00 a 11:30 y de 12:45 a 16:00).

No se admitirá que los bienes muestren signos de uso previo, defectuosos, mal embalados, mal almacenados, mala manipulación, decoloración (en caso lleven algún tipo de pintura), etc.; o cualquier defecto o deterioro observado y/o detectado sobre el mismo.

Se precisa que, todos los materiales recibidos pasan por un estricto control de calidad, como revisiones técnicas, pruebas hidrostáticas (en el caso de mangueras, tubos, válvulas y otros similares), entre otros, rechazando aquellos que se encuentren defectuosos, que no superen las pruebas requeridas y que no cumplan con las especificaciones técnicas, si ese fuera el caso, serán devueltos con flete pagadero en destino, por cuenta y riesgo del proveedor.

**8.1. EMBALAJE Y TRANSPORTE**

El PROVEEDOR será responsable del embalaje apropiado de los bienes para asegurar su protección durante el manipuleo de la carga y descarga.

**9. REQUERIMIENTOS TÉCNICOS MÍNIMOS PARA EVALUACIÓN EN EL PROCESO DE SELECCIÓN**

- Los Especificaciones Técnicas que deben cumplir los Bienes ofertados están contenidos en el **Apéndice N°01**, y su cumplimiento es obligatorio, esto será acreditado mediante Cotización del proveedor, la cual tendrá carácter de Declaración Jurada.
- Ser el fabricante o Representante del proveedor Original, lo cual deberá acreditarse mediante carta de representación.

**10. DOCUMENTOS PARA FORMALIZACIÓN DE CONTRATO**

Estructura de Costos Unitarios según Apéndice N° 2.

## 11. **GARANTÍAS**

Los Bienes entregados deberán contar con una garantía comercial de doce (12) meses, a partir de la recepción conforme de los Bienes.

Estas garantías son exclusivas y sustituyen cualquier otra garantía, ya sea escrita, expresa, implícita, legal o de cualquier otro tipo.

## 12. **PENALIDADES**

En caso de retraso injustificado en la entrega de los Bienes, PETROPERÚ aplicará al PROVEEDOR una penalidad por mora por cada día de atraso, hasta por un monto máximo equivalente al 10% del monto contractual. La penalidad se aplicará automáticamente y se calculará de acuerdo a la siguiente formula:

Penalidad diaria =  $(0.10 \times \text{Monto}) / (F \times \text{plazo en días})$

Donde F tendrá los siguientes valores:

- ✓ Para plazos menores o iguales a sesenta (60) días:  $F=0.40$
- ✓ Para plazos mayores a sesenta (60) días:  $F=0.25$ ;

Tanto el monto como el plazo se refieren, según corresponda, al contrato, ítem, tramo, etapa o lote que debió ejecutarse o de la prestación parcial en el caso de contratos de ejecución periódica.

Esta penalidad será deducida de los pagos a cuenta o del pago final.

## 13. **FACTURACIÓN Y FORMA DE PAGO**

Las partes acuerdan el pago anticipado del 50% del monto de la orden de compra depositado por transferencia bancaria, después de la aceptación de la orden de compra.

El 50% restante del precio de la orden de compra se realizará por transferencia bancaria después de que PETROPERÚ de la conformidad del material entregado en sus almacenes de refinería Talara. El plazo para la conformidad del (los) material (es) entregado (s) será de Quince (15) días calendario.

El/los comprobante(s) de pago manuales deberá(n) presentarse en Oficina de Trámite

Documentario sito en la Oficina de Gestión Documentaria ubicada en la Prolongación Av. "G" – 2 Edificio Administrativo -Talara. El/los comprobante(s) de pago electrónico(s) deberá(n) ser presentado(s) a través de Mesa de Partes Virtual, al siguiente correo electrónico: [mesadeparteshvirtual@petroperu.com.pe](mailto:mesadeparteshvirtual@petroperu.com.pe), Ambos tipos de comprobantes de pago deberán estar acompañadas de:

- Para el caso de pagos parciales: Copia del Contrato u Orden de Compra (O/C), Guía de Remisión (original, copia SUNAT y dos copias adicionales) debidamente firmada y Acta de Conformidad de la prestación sellada por Receptoría de Carga de Refinería Talara.
- Para el caso del pago final: Contrato u Orden de Compra (O/C) original, Guía de Remisión (original, copia SUNAT y dos copias adicionales) debidamente firmada y Acta de Conformidad de la prestación sellada por Receptoría de Carga de Refinería Talara.

El Contratista consignará obligatoriamente en su factura el número y descripción del Contrato u O/C. Tratándose de comprobantes de pago electrónico, éstos deberán ser autorizados por la SUNAT.

Aquellos comprobantes de pago presentados incorrectamente o presentados antes de obtener la conformidad serán devueltos para su subsanación, rigiendo el nuevo plazo a partir de la fecha de su correcta presentación.

#### **14. ADMINISTRACIÓN Y CONFORMIDAD**

La administración de la orden de compra estará a cargo de la Jefatura Inventarios y Almacenes y la conformidad será emitida por la Jefatura Inventarios y Almacenes, previa aceptación del bien por parte de la Jefatura Ingeniería de Mantenimiento.

#### **15. OBLIGACIONES Y RESPONSABILIDADES DEL PROVEEDOR**

El PROVEEDOR es responsable de ejecutar la totalidad de las obligaciones a su cargo, de acuerdo a lo establecido en la presentes Condiciones Técnicas.

El PROVEEDOR es responsable por la calidad ofrecida y por defectos de fabricación de los bienes ofertados por un plazo no menor de (12) meses contados a partir de la conformidad otorgada por PETROPERÚ.

#### **16. FACILIDADES, OBLIGACIONES Y/O RESPONSABILIDAD DE PETROPERÚ (SEGÚN CORRESPONDA)**

PETROPERÚ otorgará las facilidades de montacarga, personal para estiba, entre otros para la recepción del BIEN. Además, se otorgará un lugar adecuado para la recepción de los bienes.

#### **17. CAUSALES DE RESOLUCIÓN DE CONTRATO**

El Contrato podrá ser resuelto de conformidad con lo indicado en el Artículo 76 del Reglamento de Contrataciones de PETROPERÚ.

a) La Orden de Compra podrá resolverse:

- a.1. Por mutuo disenso.
- a.2. Por terminación anticipada.
- a.3. Por caso fortuito o fuerza mayor.

PETROPERÚ y el PROVEEDOR definen como caso fortuito o fuerza mayor, los actos u hechos que, afectando la normal ejecución del servicio, estén fuera del control racional de las partes y que no pueden ser previstos o que si están previstos no pueden ser evitados, siempre que tales hechos no acontezcan por negligencia de la parte que la invoca o de sus dependientes, tal como lo define el artículo 1315° del Código Civil Peruano.

b) PETROPERÚ podrá resolver la Orden de Compra cuando:

- b.1. El PROVEEDOR incumpla obligaciones contractuales, legales o reglamentarias a su cargo, pese a haber sido requerido para corregir tal situación; o
- b.2. El PROVEEDOR haya acumulado el monto máximo de las penalidades establecidas en las Bases; o
- b.3. Se verifique la presentación de información falsa y/o inexacta durante la ejecución contractual.

## **18. ENTREGABLES**

El PROVEEDOR, deberá entregar juntamente con los bienes toda la documentación siguiente:

a) Packing List completo de los repuestos adquiridos.

Toda la información solicitada en el presente numeral deberá ser subida y almacenada en una nube informática (OneDrive, Dropbox, Google Drive, etc.) por el PROVEEDOR, cuyo enlace (link) debe ser coordinado y remitido a PETROPERÚ catorce (14) días antes de la entrega de los bienes.

## **19. APÉNDICES**

Apéndice N°01: Descripción de Especificaciones técnicas del (los) bien (es)

Apéndice N°02: Estructura de Costos Unitarios

Apéndice N°03: Planos

Apéndice N°04: Clausula Sistema de Integridad

Apéndice N°05: Cláusulas de compromiso de adhesión al sistema de prevención de lavado de activos y financiamiento del terrorismo, al sistema de prevención de delitos de corrupción y al sistema de gestión antisoborno

**APÉNDICE N°01 – DESCRIPCIÓN DE ESPECIFICACIONES TÉCNICAS DEL (LOS) BIEN (ES)**

ITEM	UND	DECIPTION OF PART	MANUFACT URER`S SECTIONAL DRAWING	MANUFACTURER`S SERIAL NUMBER	QT
1	<b>REPUESTOS PARA INSTRUMENTOS DEL PAQUETE NIS-Z-001</b>				
1.01	UND	SENSOR DE TEMPERATURA 214C RTD 290MM MARCA: EMERSON: MODELO: 214CRWSMA1S3M0200DTE1A R1C1B1FAE050 (REEMPLAZA AL MODELO 0065D46R0050N0290A1E1)	33360887- 002_1-AA	214CRWSMA1S3M0200DTE1 AR1C1B1FAE050	1
1.02	UND	SENSOR DE TEMPERATURA 214C RTD 230MM MARCA: EMERSON: MODELO: 214CRWSMA1S3M0140DTE1A R1C1B1FAE050	33360887- 002_1-AA	214CRWSMA1S3M0140DTE1 AR1C1B1FAE050	3
1.03	UND	Transmisores de presión EN LÍNEA Rosemount 2051 MARCA: EMERSON: MODELO:2051TG3A2B22AWR5 S5B4E1M5D4C4Q4Q8	33360416- 003-AA	2051TG3A2B22AWR5S5B4E1 M5D4C4Q4Q8	2
1.04	UND	Transmisores de presión Rosemount 2051 Coplanar MARCA: EMERSON: MODELO:2051CD2A02A2AS5M 5D4C4Q4Q8	33360416- 009-AB	2051CD2A02A2AS5M5D4C4Q 4Q8	2
1.05	UND	Transmisores INALÁMBRICO Rosemount 3051S MultiVariable MARCA: EMERSON serie 3051SMV5P22A3N2A11A1AWR 5C4M5Q4Q8	33360416- 015-AB	3051SMV5P22A3N2A11A1AW R5C4M5Q4Q8	1



**APÉNDICE N°02 – ESTRUCTURA DE COSTOS UNITARIOS**

**PETROLEOS DEL PERU PETROPERU S.A.**  
 Prolongación Avenida Nro. G-2, Zona de Refinería Talara.  
 Piura, Talara, Pariñas  
 Edificio PETROPERÚ – Área Administrativa  
 Central Telefónica: (51) 073-28 4200 / Fax: 28-4347  
 RUC N°. 20100128218  
 Portal empresarial: [www.petroperu.com.pe](http://www.petroperu.com.pe)

**OFERTA TÉCNICO-ECONÓMICA COMPLETA EL PROVEEDOR**

Ref: SOLPED N°: 1000117358

Señores:

Talara, Diciembre del 2022

Agradeceremos Cotizar lo siguiente:

ITEM	CANT	UND	DESCRIPCION (ESPECIFICACIONES REQUERIDAS)	DESCRIPCION DEL BIEN OFERTADO	PRECIO UNITARI O	PRECI O SUB TOTAL ITEM
					USD	USD
1	REPUESTOS PARA INSTRUMENTOS DEL PAQUETE NIS-Z-001					
1.01	1	UND	SENSOR DE TEMPERATURA 214C RTD 290MM MARCA: EMERSON: MODELO: 214CRWSMA1S3M0200DTE1AR1C1 B1FAE050 (REEMPLAZA AL MODELO 0065D46R0050N0290A1E1)			
1.02	3	UND	SENSOR DE TEMPERATURA 214C RTD 230MM MARCA: EMERSON: MODELO: 214CRWSMA1S3M0140DTE1AR1C1 B1FAE050			
1.03	2	UND	Transmisores de presión EN LÍNEA Rosemount 2051 MARCA: EMERSON: MODELO:2051TG3A2B22AWR5S5B 4E1M5D4C4Q4Q8			
1.04	2	UND	Transmisores de presión Rosemount 2051 Coplanar MARCA: EMERSON: MODELO:2051CD2A02A2AS5M5D4 C4Q4Q8			
1.05	1	UND	Transmisores INALÁMBRICO Rosemount 3051S MultiVariable MARCA: EMERSON serie 3051SMV5P22A3N2A11A1AWR5C4 M5Q4Q8			
SUB TOTAL						
IGV						
MONTO TOTAL USD						

La columna Descripción servirá para que el Postor detalle y amplie la descripción de las Especificaciones Técnicas Mínimas exigidas del bien o bienes que oferte, especificando la marca, modelo, procedencia a suministrar.

**CONDICIONES GENERALES DE LA OFERTA.**

N° DE OFERTA :  
PLAZO DE ENTREGA :  
GARANTÍA :  
MONEDA :  
MARCA Y PROCEDENCIA :  
VALIDEZ DE LA OFERTA :  
FORMA DE PAGO :  
LUGAR DE ENTREGA :


**DATOS DEL PROVEEDOR.**

RAZON SOCIAL :  
DOMICILIO FISCAL :  
N° DE RUC./SSN :  
E.mail: :  
Fecha: :  
Notas :

---

**Nombre y firma del Representante Legal del Postor**

## Página 11 de 16



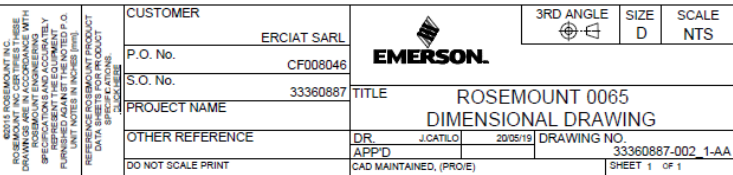


MODEL STRING		
2051TG3A2B22AWR5S5B4E1M5D4C4Q4Q8		
0306RT22BA11P2		


LINE #	TAG NUMBER	CALIBRATION
3	PIT212	FROM 0 TO 12.23 KG/CM2
3	PIT222	FROM 0 TO 12.23 KG/CM2

AS BUILT

MOUNTING BRACKET

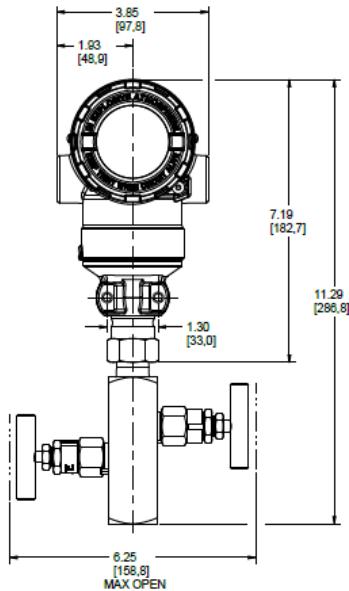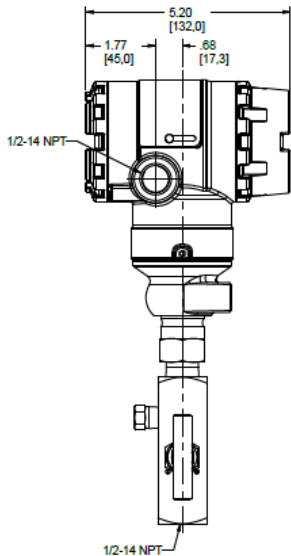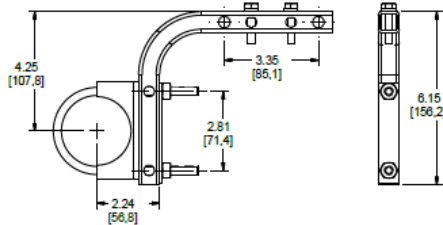

REVISION TABLE		
REVISION	NAME	DATE
AA	F. CONDE	10/05/19
DESCRIPTION		
INITIAL RELEASE		

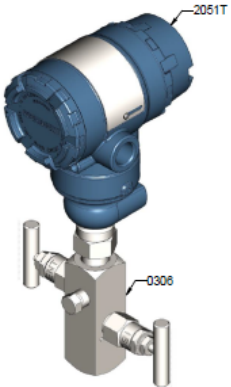




<small>©2015 ROSEMOUNT INC. ROSEMOUNT INC OR ITS LIFES THESE DRAWINGS ARE IN ACCORDANCE WITH SPECIFICATIONS AND ACCURATELY REPRESENT THE EQUIPMENT PURCHASED FROM ROSEMOUNT INC. UNIT NOTES IN INCHES (mm). REFERENCE ROSEMOUNT PRODUCT DATA SHEETS FOR PRODUCT SPECIFICATIONS. SPECIFICATIONS CLICK HERE.</small>	CUSTOMER AIR LIQUIDE GLOBAL E & C SOLUTIONS FRANCE		3RD ANGLE		SIZE D	SCALE NTS
	P.O. No. 4634338-000/C. 57506/F52					
	S.O. No. 33360416		TITLE ROSEMOUNT 2051T/0306 DIMENSIONAL DRAWING			
	PROJECT NAME TALARA NIS		DRAWING NO. 33360416-003-AA			
OTHER REFERENCE		DR. F. CONDE 10/05/19		APP'D		
DO NOT SCALE PRINT		CAD MAINTAINED, (PRO/E)		SHEET 1 OF 1		

MODEL STRING
2051CD2A02A2AWR5S5M5D4C4Q4Q8
0305RC32B11B4L4P2


LINE #	TAG NUMBER	CALIBRATION
9	PDIT234	FROM 0 TO 0.102 KG/CM2
9	LIT601	FROM 0 TO 0.2601 KG/CM2
9	LIT602	FROM 0 TO 0.064 KG/CM2
9	LIT614	FROM 0 TO 0.0974 KG/CM2
20	SPARE	FROM 0 TO 0.26 KG/CM2



REVISION TABLE		
REVISION	NAME	DATE
AB	F. CONDE	21/05/19
DESCRIPTION		
CUSTOMER CHANGE		

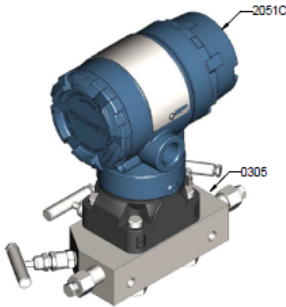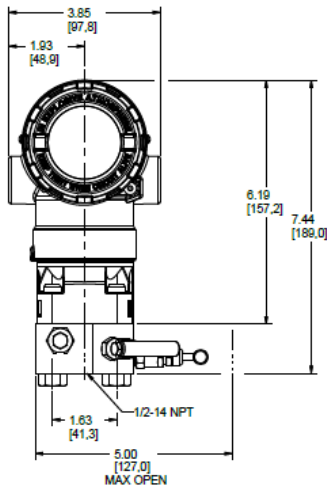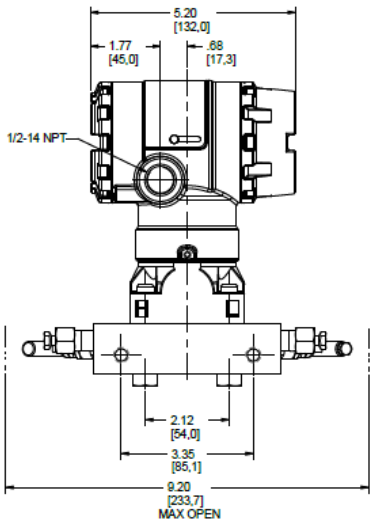AS BUILT


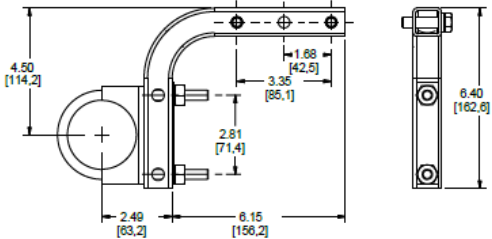


MOUNTING BRACKET




©2016 ROSEMOUNT INC. ROSEMOUNT INC. CERTIFIES THESE DRAWINGS ARE IN ACCORDANCE WITH SPECIFICATIONS AND ACCURATELY REPRESENT THE EQUIPMENT PURCHASED FROM ROSEMOUNT INC. UNIT NOTES IN INCHES (mm).	CUSTOMER AIR LIQUIDE GLOBAL E & C SOLUTIONS FRANCE		 <b>EMERSON.</b>	3RD ANGLE 	SIZE D	SCALE NTS
	P.O. No. 4634338-000/C.57506/F52					
	S.O. No. 33360416		TITLE ROSEMOUNT 2051C/0305 DIMENSIONAL DRAWING			
	PROJECT NAME TALARA NIS					
	OTHER REFERENCE		DR. F. CONDE 10/05/19 DRAWING NO. 33360416-009-AB			
	DO NOT SCALE PRINT		CAD MAINTAINED, (PRO/E) SHEET 1 OF 1			

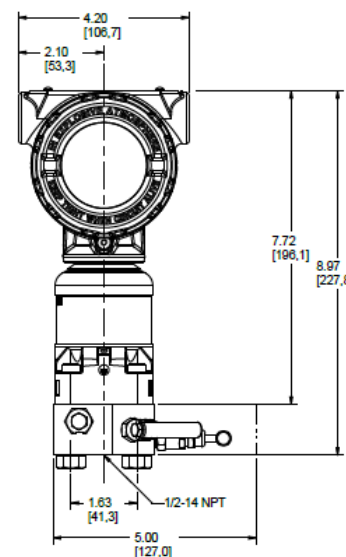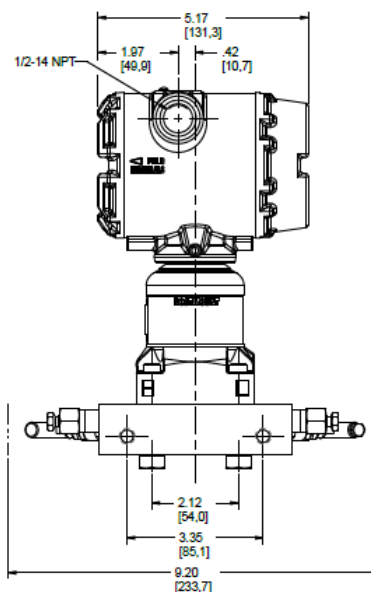

LINE #	TAG NUMBER	CALIBRATION
15	FIT630/PT630	FROM 0.04 TO 12.23 KG/CM2A
		FROM 0 TO 0.07 KG/CM2



AS BUILT
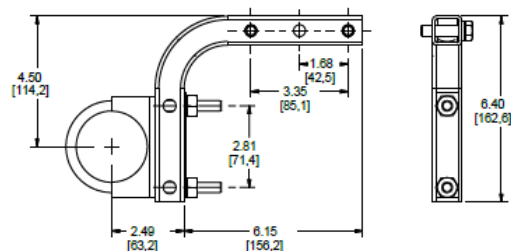
## MOUNTING BRACKET



62015 ROSEMOUNT N.C. ROSEMOUNT INC CERTIFIES THESE DIMENSIONS AND WEIGHTS WITH ROSEMOUNT ENGINEERING SPECIFICATION AND ACCURATELY FURNISHED AGAINST THE NOTED P.O. UNIT NOTES IN INCHES (mm). REFERENCE ROSEMOUNT PRODUCT DATA SHEET FOR PRODUCT SPECIFICATIONS.	CUSTOMER	AIR LIQUIDE GLOBAL E & C SOLUTIONS FRANCE	 <b>EMERSON.</b>	3RD ANGLE 		SIZE D	SCALE NTS	
	P.O. No.	4634338-000/C.57506/IF52		<b>TITLE</b> ROSEMOUNT 3051SMV/0305 DIMENSIONAL DRAWING				
	S.O. No.	33360416						
	PROJECT NAME	TALARA NIS						
	OTHER REFERENCE							
	DO NOT SCALE PRINT							
	DR.	F. CONDE	10/05/19	DRAWING NO.	33360416-015-AI			
	APPD							
	CAD MAINTAINED, (PRO/E)				SHEET 1 OF 1			

#### **APÉNDICE N°04 – CLÁUSULA SISTEMA DE INTEGRIDAD**

“El Sistema de Integridad tiene como finalidad gestionar la ética e integridad en PETROPERÚ, asumiendo un compromiso con las normas del sistema, así como fortalecer la cultura ética basada en la política de tolerancia cero frente al fraude, a la corrupción y a cualquier acto irregular, proporcionando así las directrices a seguir para desarrollar acciones preventivas y detectar actos irregulares.

En ese sentido, el CONTRATISTA/CLIENTE se obliga al cumplimiento de lo dispuesto en: i) el Código de Integridad de PETROPERÚ; ii) la Política Corporativa de Integridad y Lucha contra la Corrupción y el Fraude; y, iii) los lineamientos del Sistema de Integridad, en lo que le sea aplicable a las obligaciones a su cargo.

El Código de Integridad de PETROPERÚ, la Política Corporativa de Integridad y Lucha contra la Corrupción y el Fraude, así como los Lineamientos del Sistema de Integridad se encuentran publicados en el portal de PETROPERÚ, en el siguiente enlace: <https://www.petroperu.com.pe/buen-gobierno-corporativo/nuestro-sistema-de-integridad/>



**APÉNDICE N°05 – CLÁUSULAS DE COMPROMISO DE ADHESIÓN AL SISTEMA DE PREVENCIÓN DE LAVADO DE ACTIVOS Y FINANCIAMIENTO DEL TERRORISMO, AL SISTEMA DE PREVENCIÓN DE DELITOS DE CORRUPCIÓN Y AL SISTEMA DE GESTIÓN ANTISOBORNO**

*(aplicable a los proveedores para la adquisición de hidrocarburos, biocombustibles y otros bienes, contratación de servicios y obras nacionales e internacionales; sean personas naturales o jurídicas de Derecho Privado nacional o internacional)*

**"Prevención de Lavado de Activos y Financiamiento del Terrorismo, de delitos de Corrupción y de Soborno:**

*En virtud de la presente cláusula, el Contratista declara haber recibido y leído la Política de Prevención de Lavado de Activos y Financiamiento del Terrorismo, de Delitos de Corrupción y de Gestión Antisoborno de PETROPERÚ adjunta al presente contrato; manifestando comprenderla y comprometiéndose a cumplirla, conjuntamente con sus socios o asociados, directores, integrantes de los órganos de administración, representantes legales, apoderados, y toda persona natural o jurídica que actúa por su cuenta o beneficio, por su encargo o en su representación; con énfasis en los siguientes aspectos:*

- 1. Utilizar recursos en la ejecución del presente contrato y la totalidad de pagos o cualquier otra transferencia de recursos, incluyendo garantías reales, efectuadas en favor de PETROPERÚ S.A., que proceden de fondos lícitos.*
- 2. No incurrir en delitos de Lavado de Activos, Financiamiento del Terrorismo, o Corrupción bajo las formas de: Cohecho Activo Genérico, Específico o Transnacional, Tráfico de Influencias, Colusión Simple o Agravada, entre otros delitos que las leyes de la materia establezcan, tales como la Ley N° 30424 y sus normas modificatorias, en relación con la celebración y la ejecución del presente contrato.*
- 3. No realizar, ofrecer, autorizar, solicitar o aceptar cualquier pago indebido o ilegal o, en general, cualquier beneficio indebido o ilegal o soborno, en relación con la celebración y la ejecución del presente contrato.*
- 4. Que ni el, ni sus socios o asociados (con la titularidad del 10% o más de acciones o participaciones), directores y gerentes: a) Tienen condena, mediante sentencia firme, por delito de Lavado de Activos, Financiamiento del Terrorismo, delitos precedentes como Narcotráfico, Delitos Tributarios o Aduaneros, Minería Ilegal, Corrupción u otros que genere ganancias ilegales; Cohecho Activo Genérico, Específico y Transnacional, Tráfico de Influencias, Colusión Simple y Agravada o Soborno; en el ámbito nacional o internacional; b) Se encuentran comprendidos en la Lista OFAC (Oficina de Control de Activos Extranjeros del departamento de Tesoro de los Estados Unidos de América), Lista de Terroristas del Consejo de Seguridad de las Naciones Unidas, Lista relacionada con el Financiamiento de la Proliferación de Armas de Destrucción Masiva emitida por el Consejo de Seguridad de las Naciones Unidas.*
- 5. Prevenir el soborno, adoptando medidas técnicas, organizativas o de personal apropiadas para evitar acto o práctica indebidos o conductas ilícitas; en la materia sobre la que versa el presente contrato.*
- 6. Poner a disposición de PETROPERÚ S.A. información veraz y completa, y en caso ésta sufra variaciones, presentar la información actualizada en un plazo de quince (15) días hábiles. PETROPERÚ S.A. puede solicitar la información que considere pertinente en cumplimiento de la legislación de lavado de activos y financiamiento del terrorismo.*
- 7. Comunicar a PETROPERÚ S.A. y las autoridades competentes, de manera directa y oportuna, cualquier acto o práctica indebidos o conductas ilícitas de la que tuviera conocimiento en relación con la celebración y la ejecución del presente contrato.*

*PETROPERÚ S.A. puede resolver en cualquier momento el presente Contrato de pleno derecho, mediante notificación escrita al Contratista si, respaldado por evidencias, considera que el Contratista ha incumplido cualquiera de los compromisos mencionados en esta cláusula, situando a PETROPERÚ S.A. frente a un riesgo legal, patrimonial o reputacional o que pueda generarle sanciones administrativas, civiles, penales; sin perjuicio de que PETROPERÚ S.A. brinde información a las autoridades competentes e inicie las acciones legales pertinentes, incluyendo las indemnizatorias que resulten aplicables".*